

建工路50号院危旧房改造3#视听会议室建筑竣工图

陕西省现代建筑设计研究院图纸目录表												
第 1 页 共 1 页												
设计号	16409-3		工程总称	建工路50号院危旧房改造			项 目	3#视听会议室				
专 业	建 筑		设计阶段	施工图	结构形式	钢框架	完成日期	2017.07.17				
序 号	图 别	图 号	图 纸 名 称			张 数			图 纸 规 格	备 注	消 防 图 纸	人 防 图 纸
						新 设 计	旧 图	标 准 图				
1	建 施	01	建筑施工图设计总说明 (一)			✓			2 [#] +1/4		✓	
2	建 施	02	建筑施工图设计总说明 (二) 建筑用料及工程做法 门窗表			✓			2 [#] +1/4		✓	
3	建 施	03	一层平面图			✓			2 [#] +1/4		✓	
4	建 施	04	二层平面图			✓			2 [#] +1/4		✓	
5	建 施	05	屋顶平面图			✓			2 [#] +1/4		✓	
6	建 施	06	地沟平面图			✓			2 [#] +1/4		✓	
7	建 施	07	① -⑦ 立面图⑦ -① 立面图			✓			2 [#] +1/4		✓	
8	建 施	08	Ⓐ ④ 立面图④ Ⓐ 立面图-1剖面图			✓			2 [#] +1/4		✓	
9	建 施	09	1#、2#楼梯详图			✓			2 [#] +1/4		✓	
10	建 施	10	3#楼梯详图			✓			2 [#] +1/4			
11	建 施	11	卫生间详图			✓			2 [#] +1/4			
12	建 施	12	墙身详图 (一)			✓			2 [#] +1/4			
13	建 施	13	墙身详图 (二)			✓			2 [#] +1/4			
14	建 施	14	一层地面铺装图			✓			2 [#] +1/4			
15	建 施	15	一层吊项布置图			✓			2 [#] +1/4			
16	建 施	16	二层地面铺装图			✓			2 [#] +1/4			
17	建 施	17	二层吊项布置图			✓			2 [#] +1/4			
18	建 施	18	一层食堂立面图			✓			2 [#] +1/4			
19	建 施	19	一层包间立面图、二层多功能厅立面图			✓			2 [#] +1/4			
20	建 施	20	二层接待室立面图			✓			2 [#] +1/4			
21	建 施	21	节点详图一			✓			2 [#] +1/4			
22	建 施	22	节点详图二			✓			2 [#] +1/4			
23	建 施	23	节点详图三			✓			2 [#] +1/4			
制 表 人		孙 科			归 档 日 期							




陕西省现代建筑设计研究院第一设计所

设计证书号：甲级 A161006700

工程设计号：16409-3；二零一八年十一月

项 目 服 务 联 系 电 话			
专 业	主设计人	办公电话	手 机
建 筑	孙 科	029-62663209	15002971315
结 构	陈 涛	029-62663221	13669193827
给排水	任韶华	029-62663210	15829631135
暖 通	李 昊	029-62663639	13709209818
电 气	孙 博	029-62663256	13669191619
注1：图纸若有问题请先与设计人员联系解决，若不能及时答复 请与项目负责人或所长联系。 传真电话： 029-62663672 电子邮箱： x dys2003@126.com			
项目负责人	焦海娟	029-62663630	13509188296
所 长	樊 爽	029-62663269	13891906848
注2：若以上人员不能及时有效解决问题，请向高院长反映， 办公电话： 029-62663699 手机：13991988613			

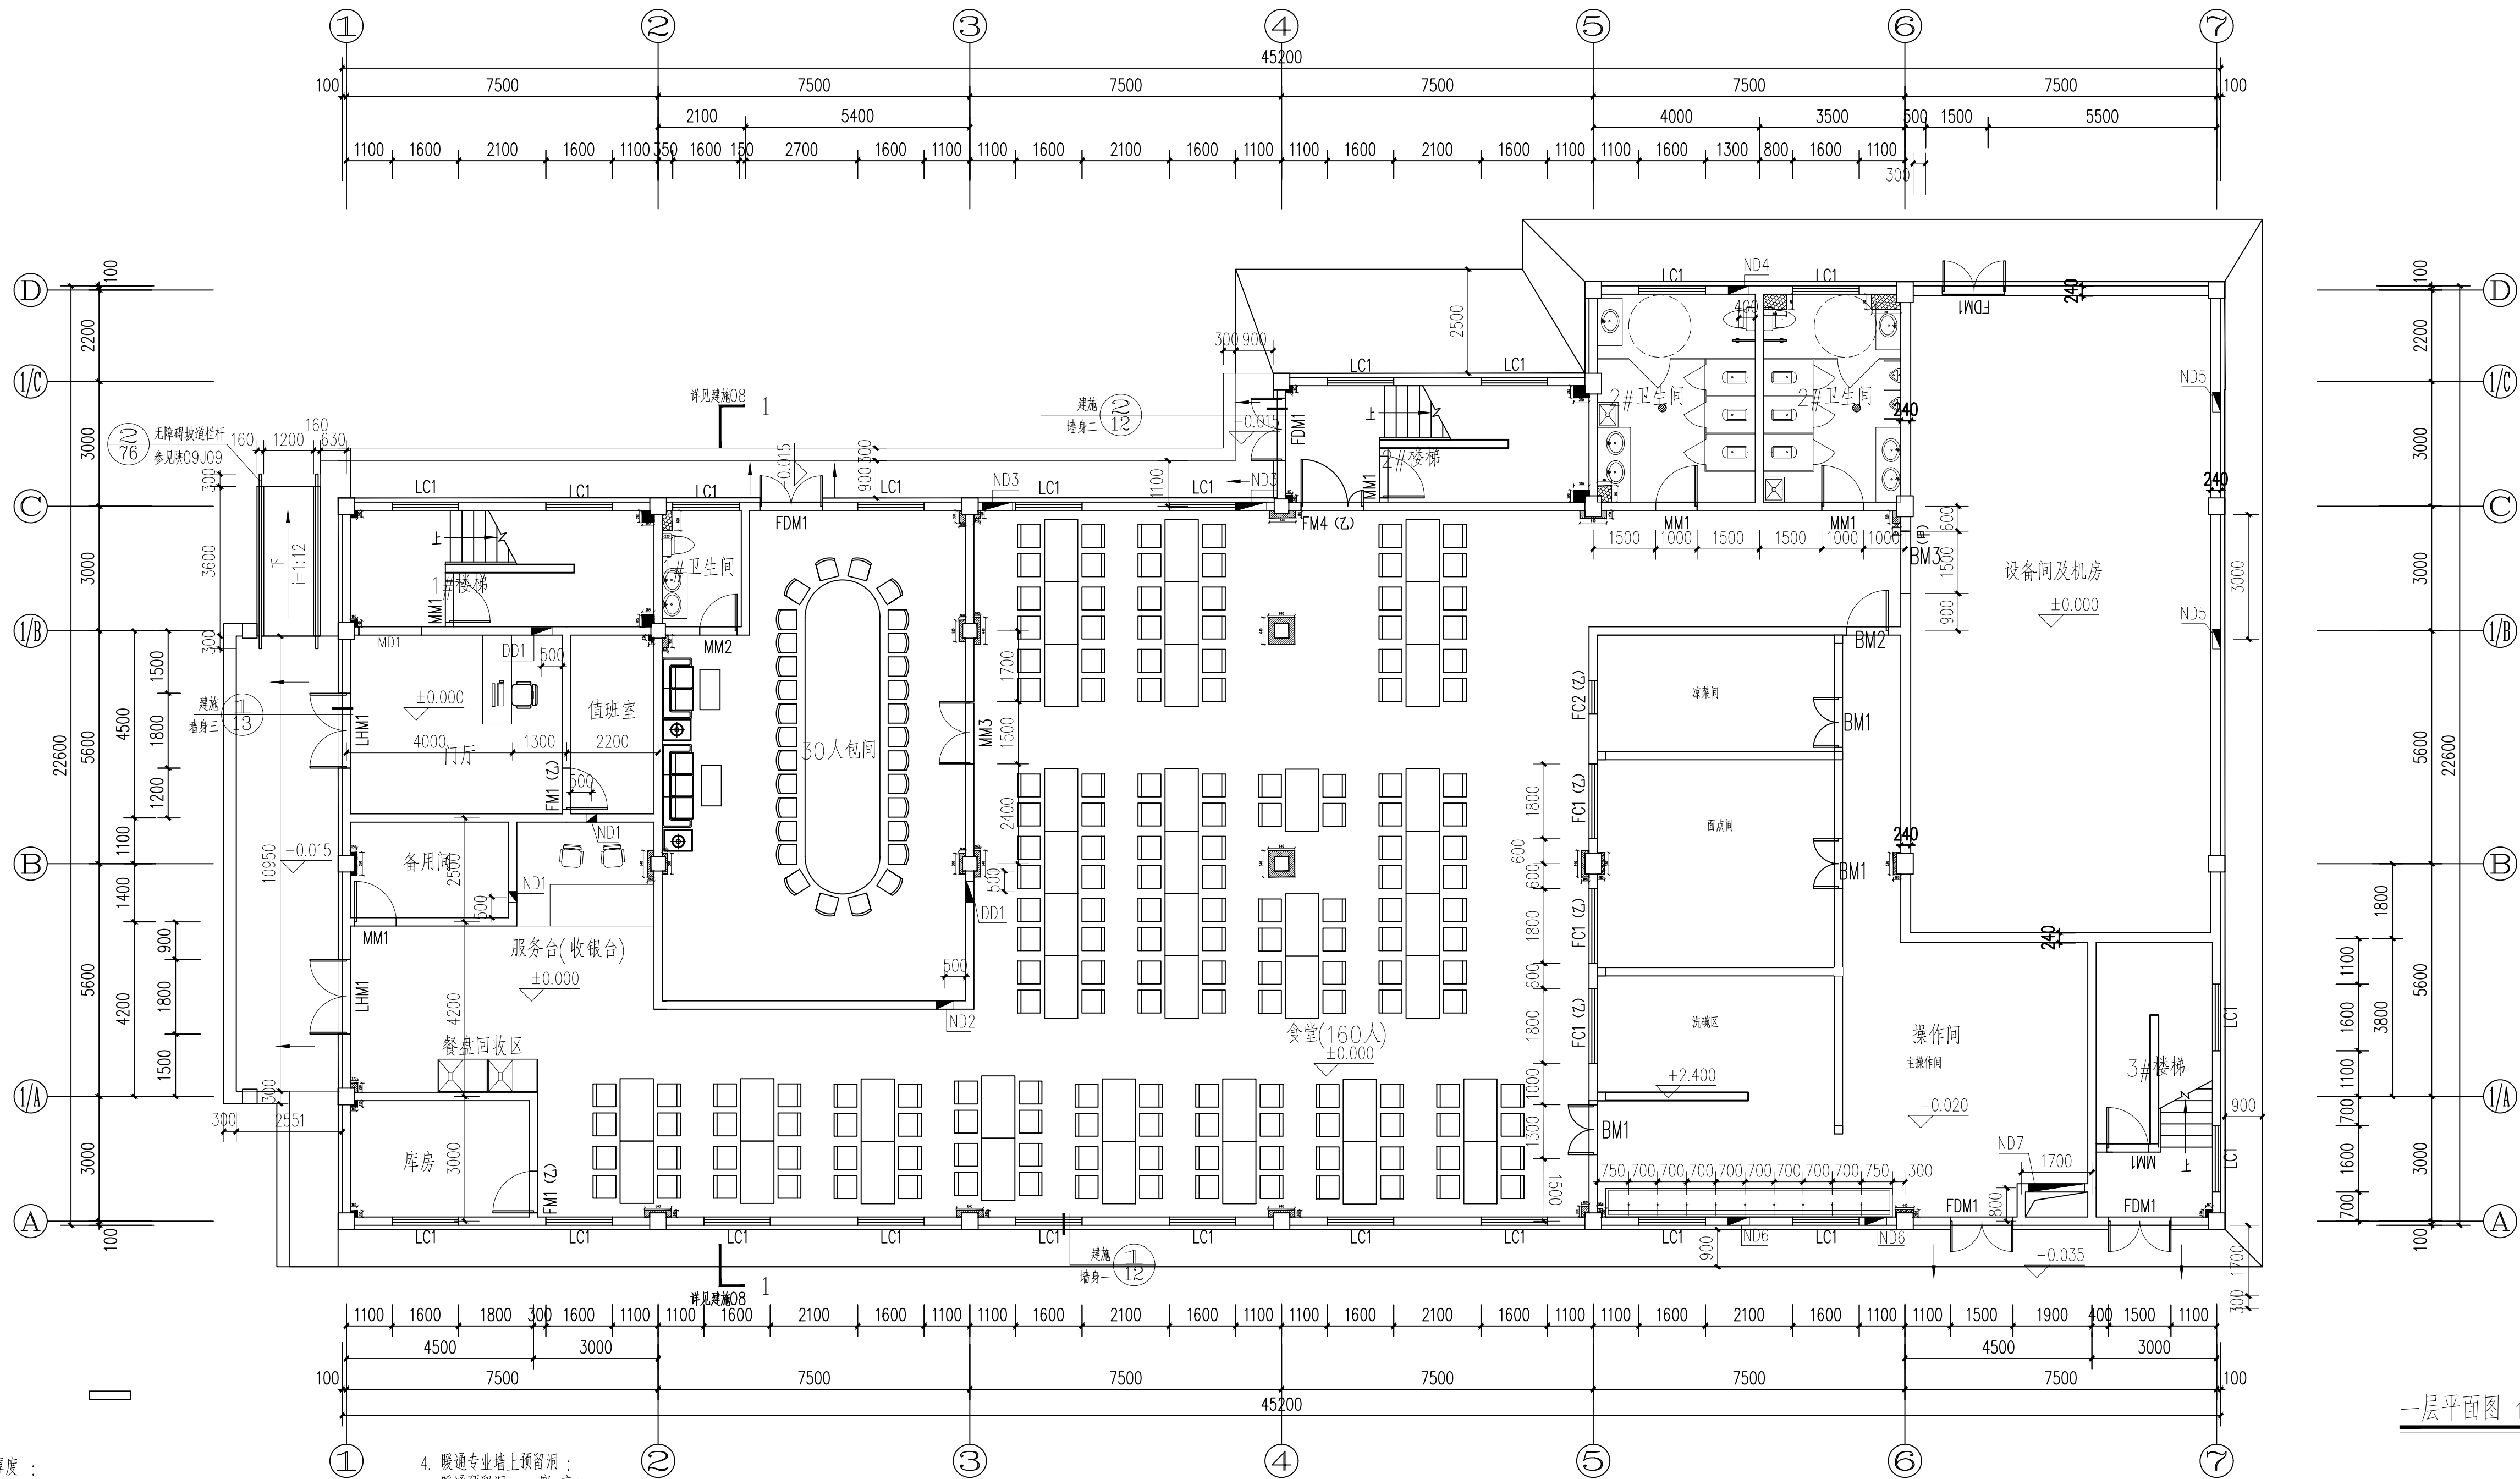

一层平面图 1:100


注：

- 墙身厚度：
(1). ± 0.000 以上未注明墙厚的外围护墙均为200厚非承重空心砖，
(2). 内部隔墙均为 200 厚非承重空心砖。
- 大头角除标注外均为200，或贴墙边；未注明洞口均至梁底。
- 楼梯间详见建施09-10图，卫生间详见建施图。
- 暖通专业墙上预留洞：
暖通预留洞 (宽x高)
ND1 260X220 洞顶贴梁底
ND2 420X220 洞顶贴梁底
ND3 730X420 洞顶贴梁底
ND4 500X350 洞顶贴梁底
ND5 470X470 洞顶贴梁底
ND6 520X520 洞顶贴吊顶下
ND7 1350X620 洞顶贴梁下
- 配电箱墙上预留洞：洞口朝向尺寸标注一侧>500洞口设钢筋混凝土过梁
电气预留洞(宽x高x深) 洞底距楼地面(mm)
DD1 500X600X180 1500
- 墙上预留设备孔洞应密切结合各专业图纸施工
- 卫生间窗距地1.80m 以下部分贴透光不透明玻璃膜。

□	后期增加构造柱
■	瓷砖面包柱：120mm厚砖砌立柱，抹灰、瓷砖面层。
■	木饰面包柱：30*40木龙骨刷防火涂料，木工板刷防火涂料基层，木挂板面层。
■	其他包柱：30*40木龙骨刷防火涂料，木工板刷防火涂料基层，面层同墙面做法。
—	砖墙
□	钢柱
—	留洞

陕西省建筑设计研究院				工程名称	建工路50号院危旧房改造			
项目负责人	焦海娟	校对	殷明	子项目名称	3#视听会议室			
审核	焦海娟	制图	孙科	图名	一层平面图			
专业负责人	殷明	所长	樊爽	设计号	16409-3	版本号	01	图号
				日期	2018.11			

暖通	给排水
建筑	电气

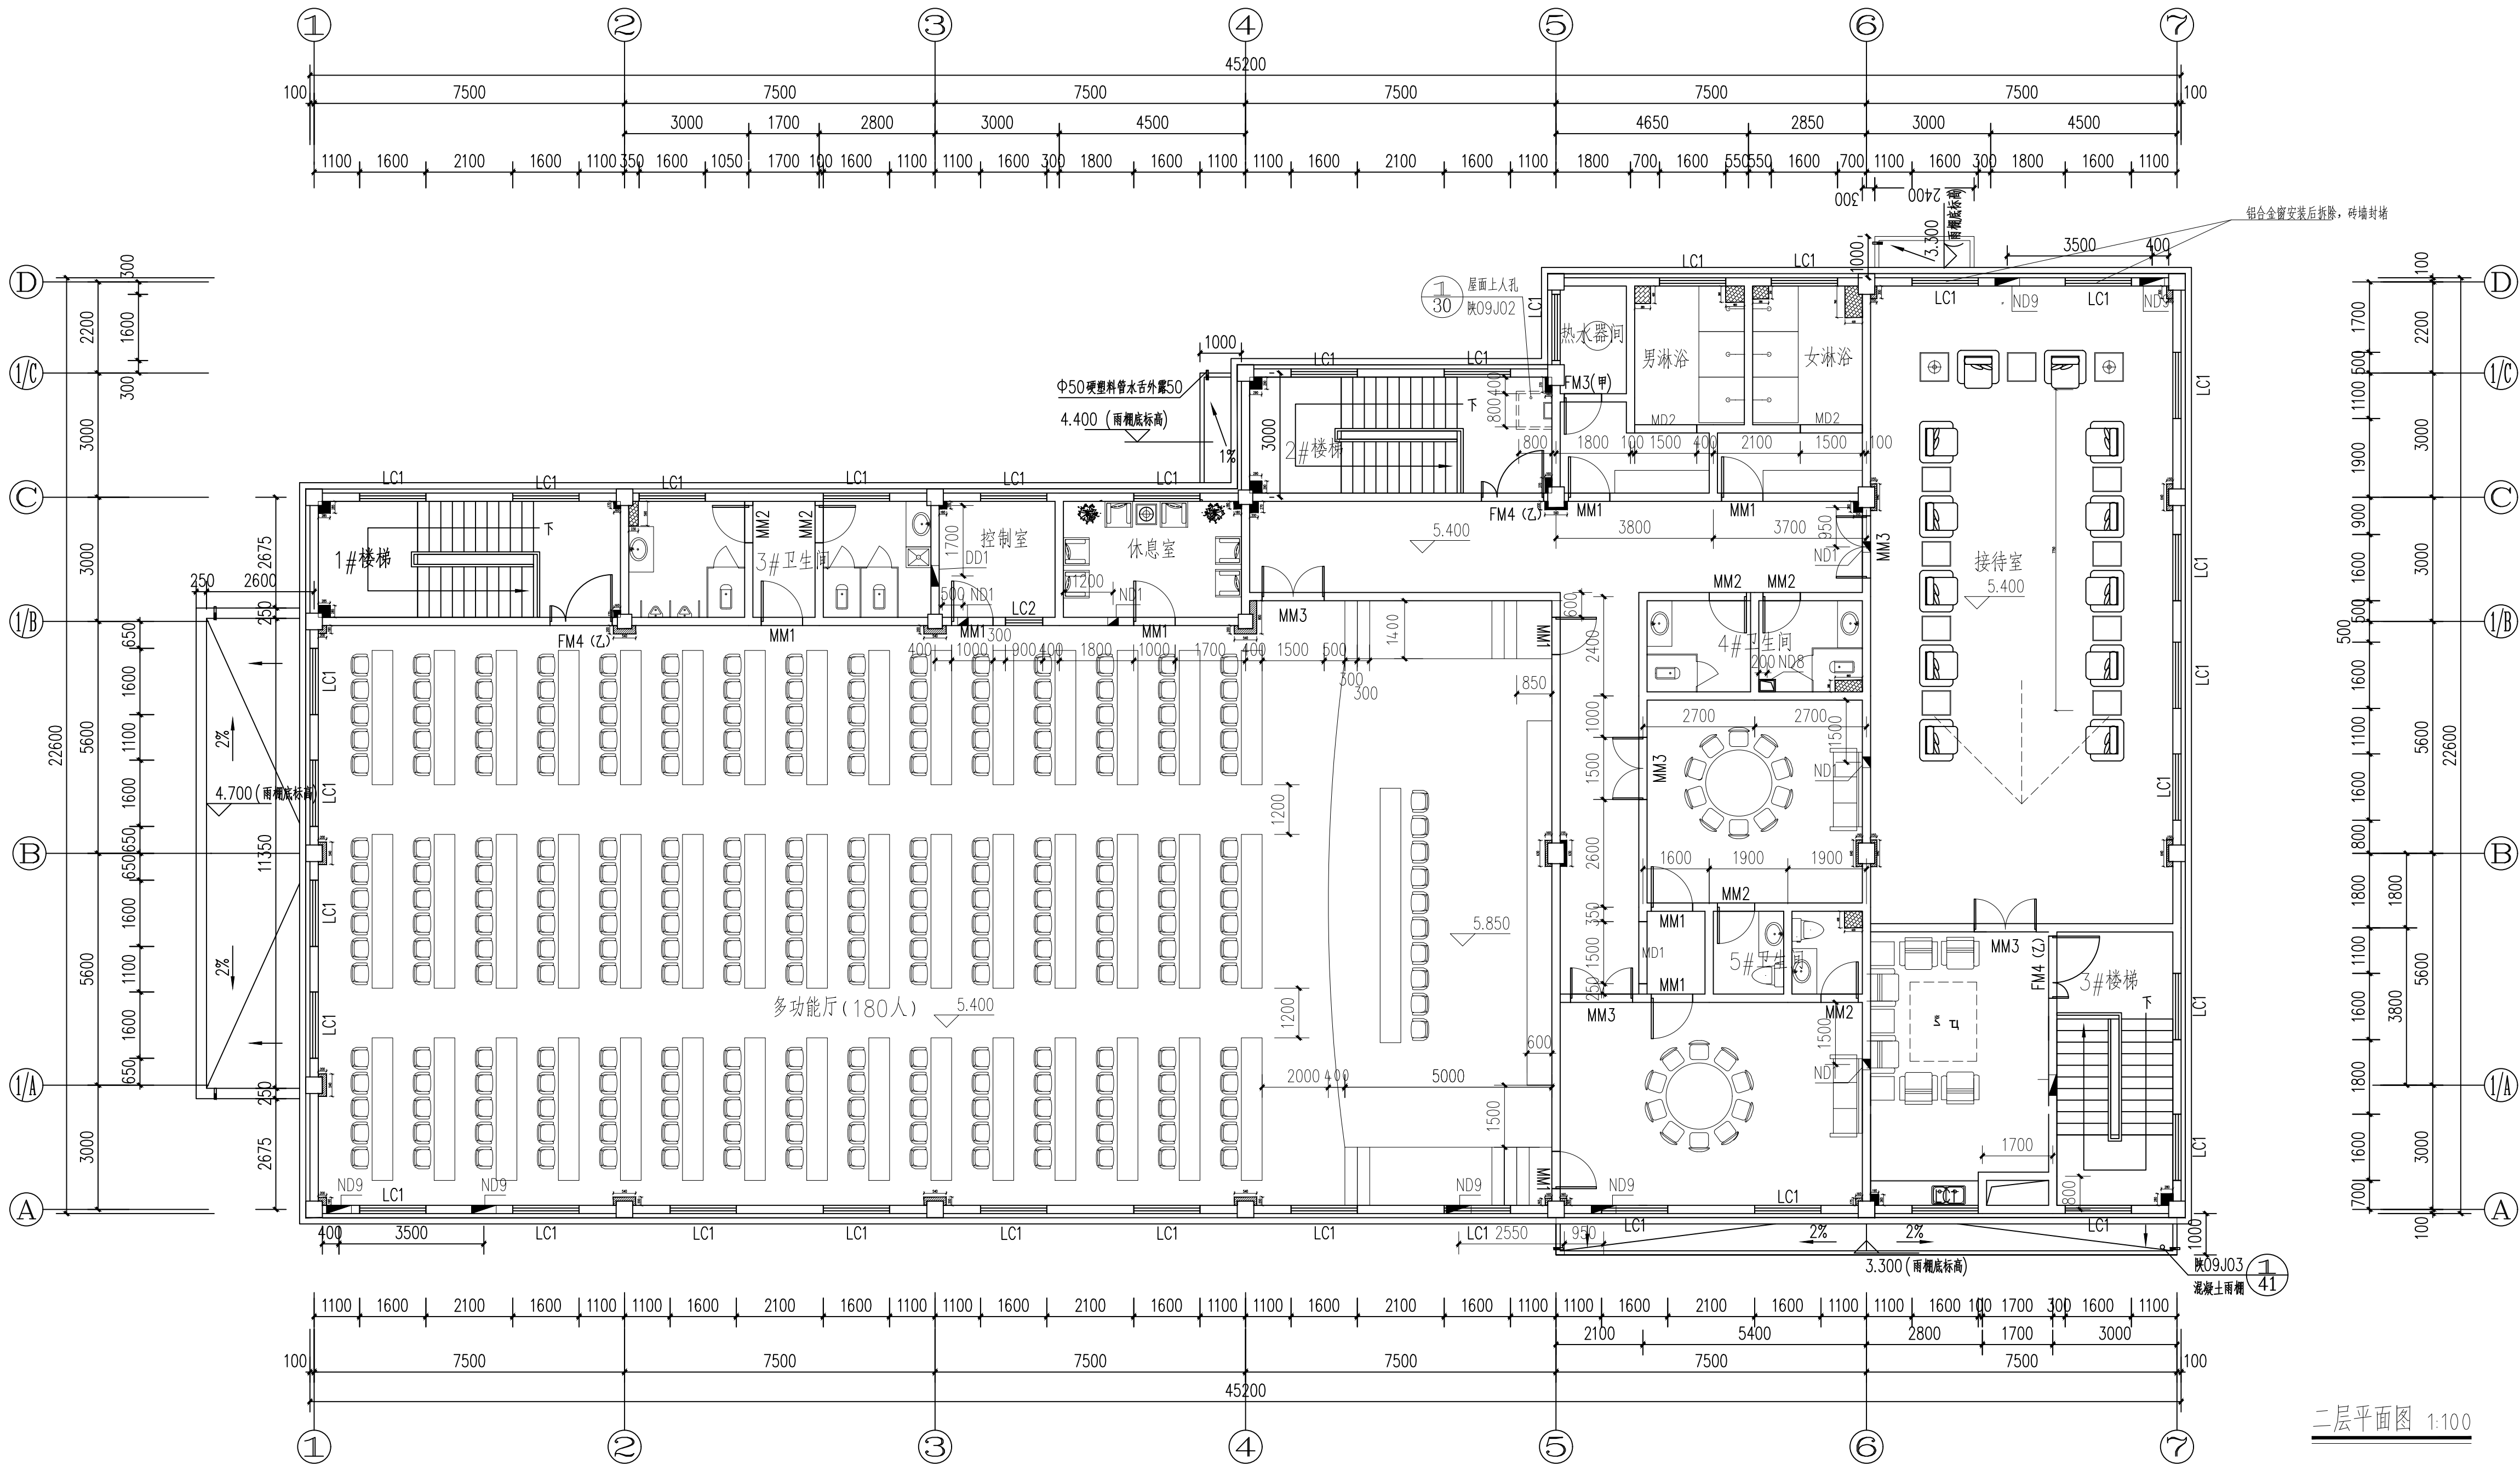


- 注：
- 未注明处见建施03注。
 - 暖通专业墙上预留洞：
暖通预留洞（宽x高）
ND1 260X220 洞顶贴梁底
ND8 300X260 洞顶贴梁底
ND9 600X350 洞顶贴梁底
 - 配电箱墙上预留洞：洞口朝向尺寸标注一侧， ≥ 500 洞口设钢筋混凝土过梁
电气预留洞（宽x高x深）洞底距楼面(mm)
DD1 500X600X180 1500
 - 配电箱墙上预留洞：洞口朝向尺寸标注一侧， ≥ 500 洞口设钢筋混凝土过梁
 - 室内护窗栏杆样式由甲方根据需要确定，需保证高度不小于1050mm
如采用垂直杆件做栏杆时，竖向间距不大于110mm

砖墙	留洞
钢柱	


陕西省建筑设计研究院					工程名称	建工路50号院危旧房改造			
项目负责人	焦海娟		校 对	殷 明	子项名称	3#视听会议室		设计号	16409-3
审 定	焦海娟	任海娟	设 计	孙 科		版本号	01		
审 核	焦海娟		制 图	孙 科	图 名	二层平面图		图 别	建施
专业负责人	殷 明		所 长	樊 爽		图 号	04		
						日 期	2018.11		

二层平面图 1:100


暖通	给排水
建筑	电气
结构	
电气	

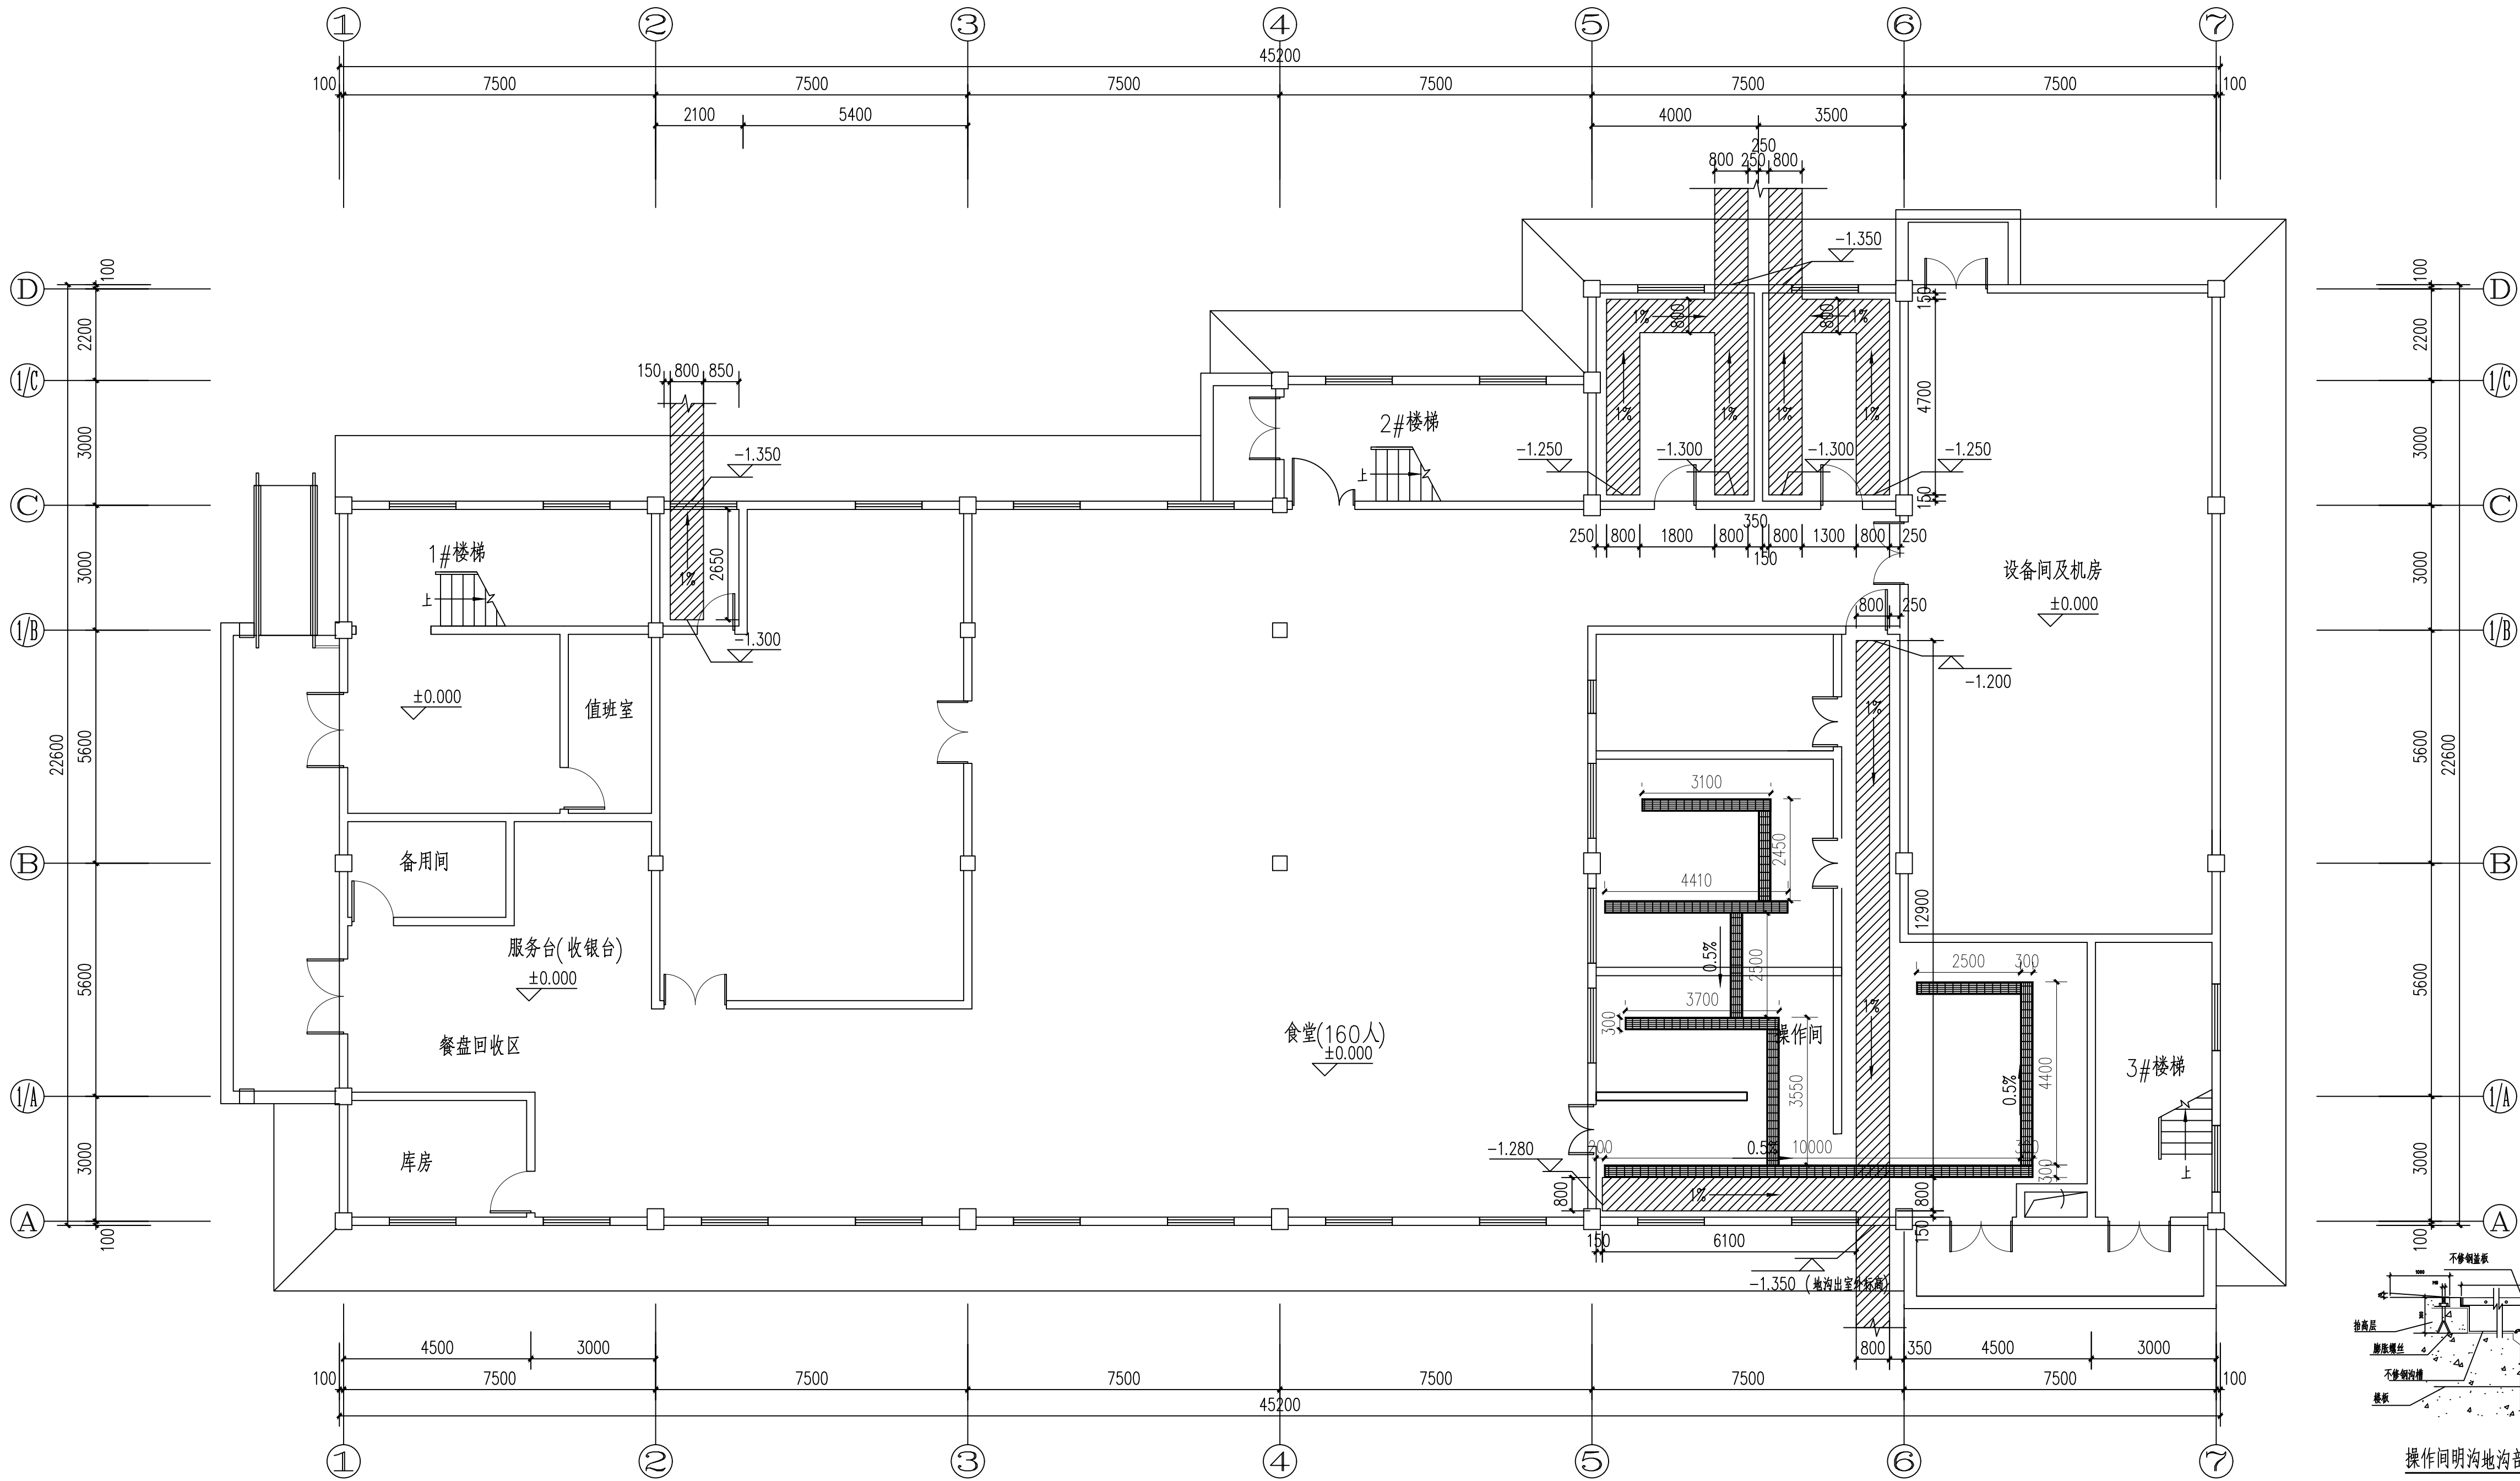

- 注：
- 室内地沟：
(1) 图中所示管沟尺寸均为管沟内净尺寸，具体做法参见图集陕09J16。
(2) 室内管沟选型参选图集陕09J16，第 5 页。
(3) 管沟穿墙做法参选图集陕09J16，第 5 页。
(4) 管沟未注明处距墙或柱 150mm。
(5) 管沟盖板做法参选图集陕09J16，第 4 页。
(6) 管沟过梁做法参选图集陕09J16，第 4 页。
 - 厨房操作间明沟构造做法参选陕11，第 1 页 明沟面层增加不锈钢沟槽。
3. 室内明沟盖板选用不锈钢盖板 09J11 27
4. 厨房操作间室内地面坡向地漏。

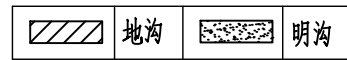


地沟平面图 1:100

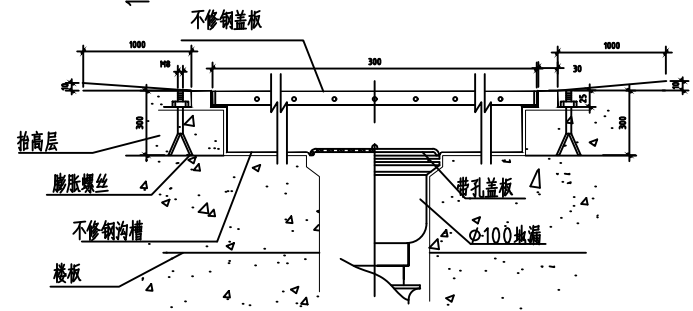


操作间明沟地沟剖面图

陕西省建筑设计研究院				工程名称	建工路50号院危旧房改造			
项目负责人	焦海婧	校对	殷明	子项名称	3#视听会议室		设计号	16409-3
审定	焦海婧	设计	孙科	图名	地沟平面图		版本号	01
审核	焦海婧	制图	孙科				图别	建施
专业负责人	殷明	所长	樊爽				图号	06
				日期			日期	20201211

暖通	给排水				
建筑	电气				

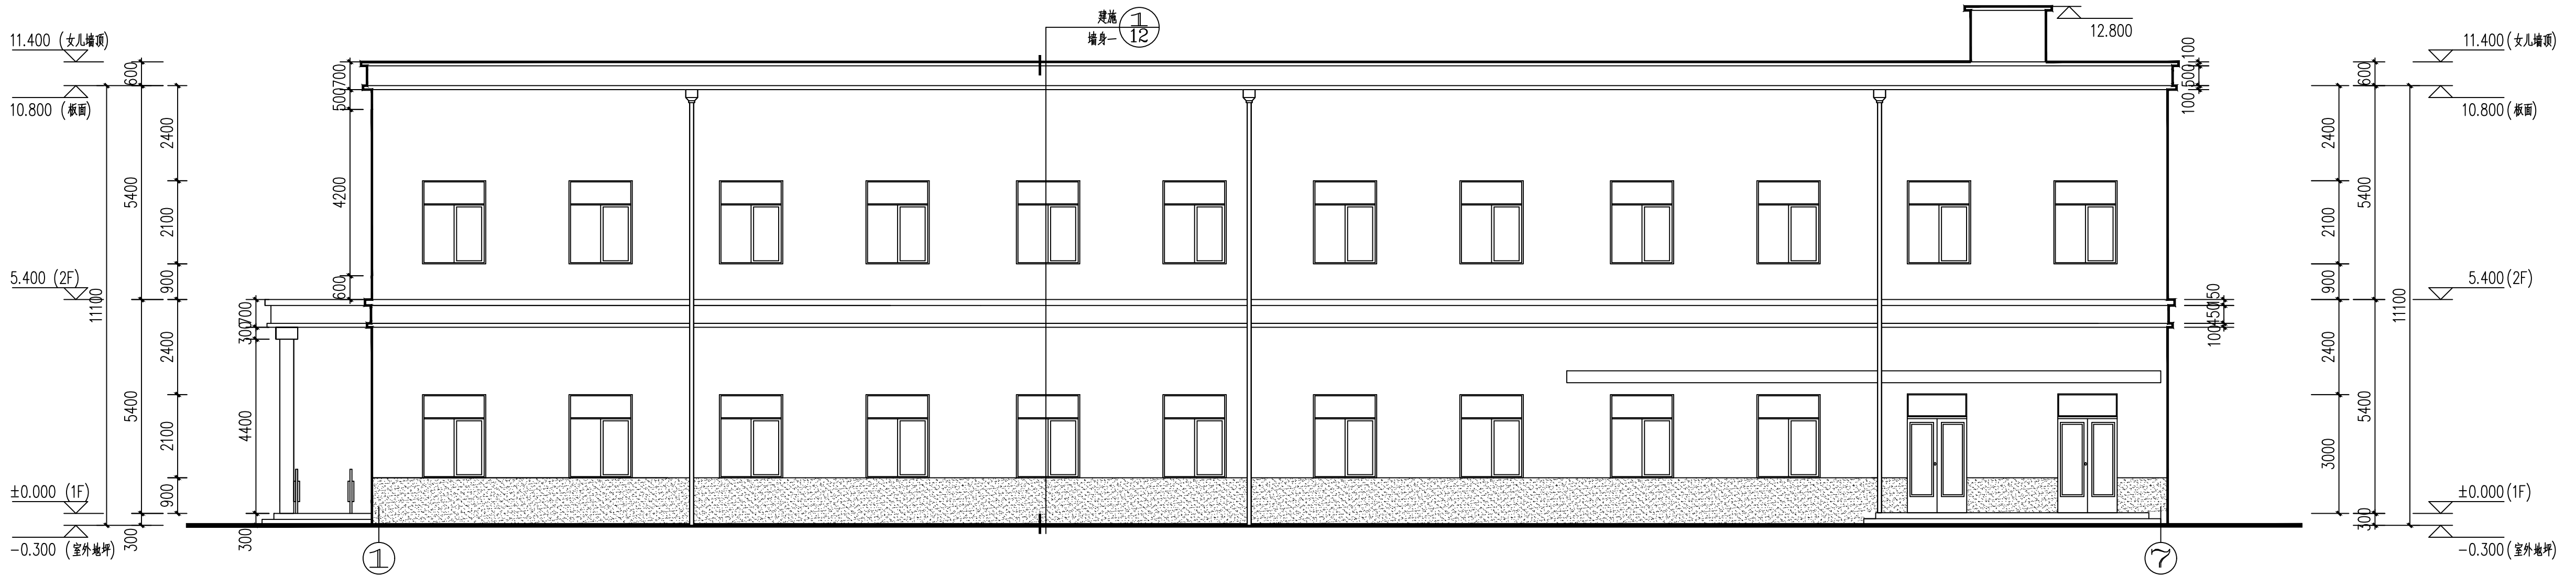

①-⑦立面图 1:100

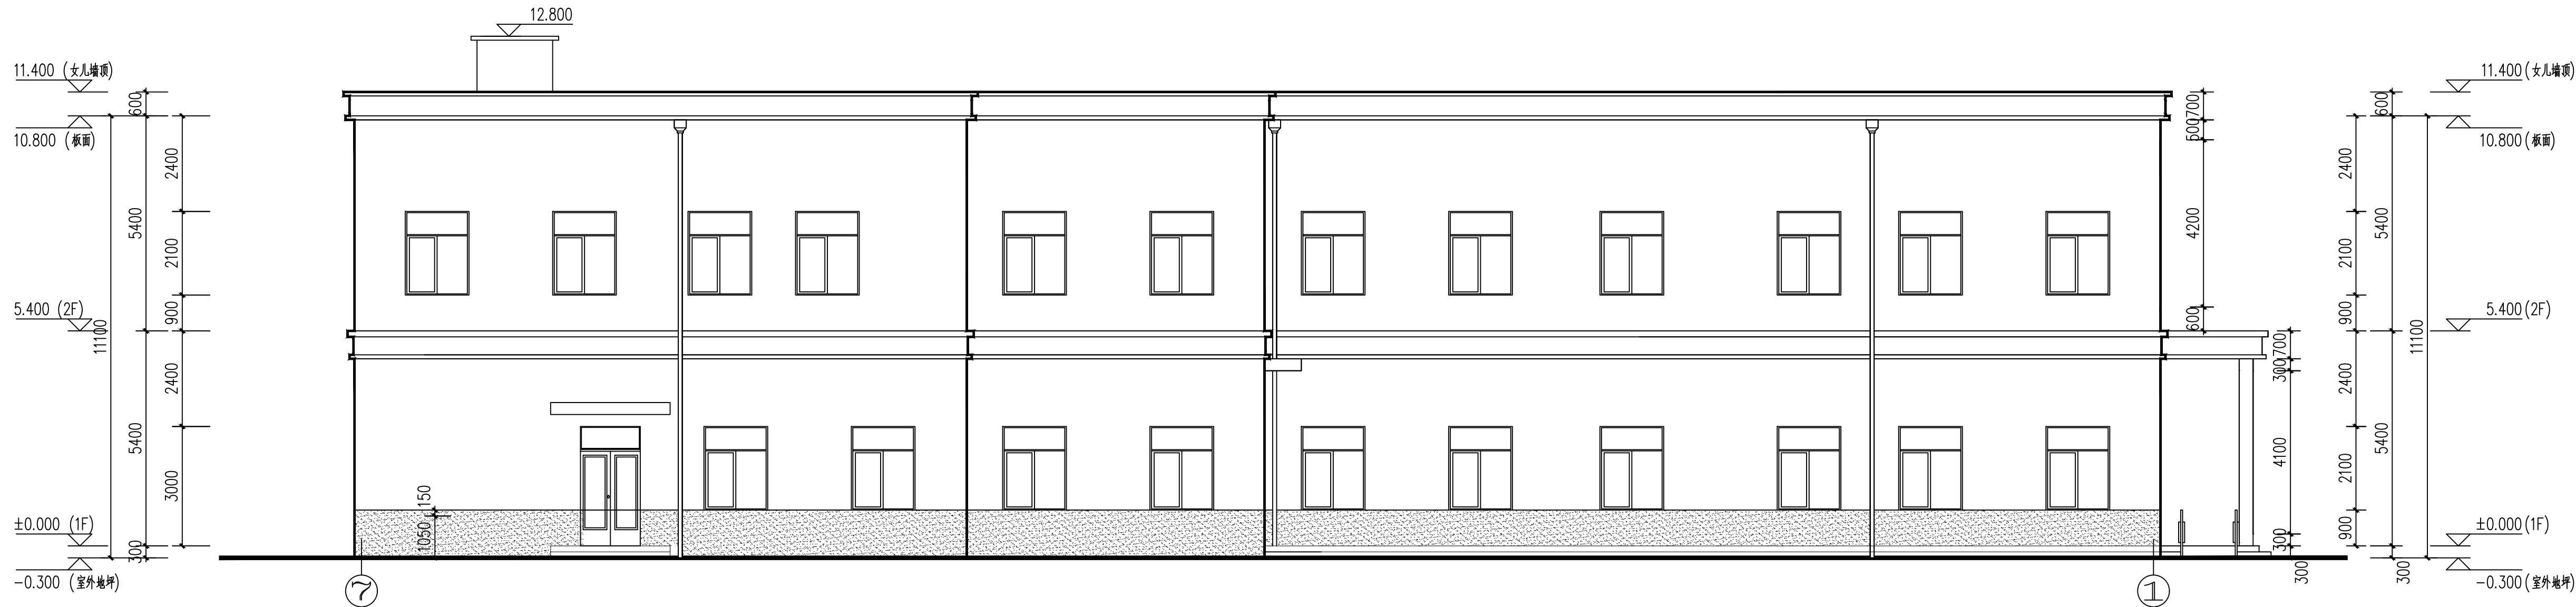


⑦-①立面图 1:100


深棕色涂料	米黄色涂料	浅棕色涂料
-------	-------	-------

陕西省建筑设计研究院					工程名称	建工路50号院危旧房改造			
项目负责人	焦海娟		校 对	殷 明	子项名称	3#视听会议室		设计号	16409-3
审 定	焦海娟	设计	孙 科	图 名				版本号	01
审 核	焦海娟	制 图	孙 科					图 别	建施
专业负责人	殷 明	所 长	樊 爽		⑦-①立面图 ①-⑦立面图		图 号	07	
								日 期	2018.11


暖通	给排水				
建筑	结构	电气			

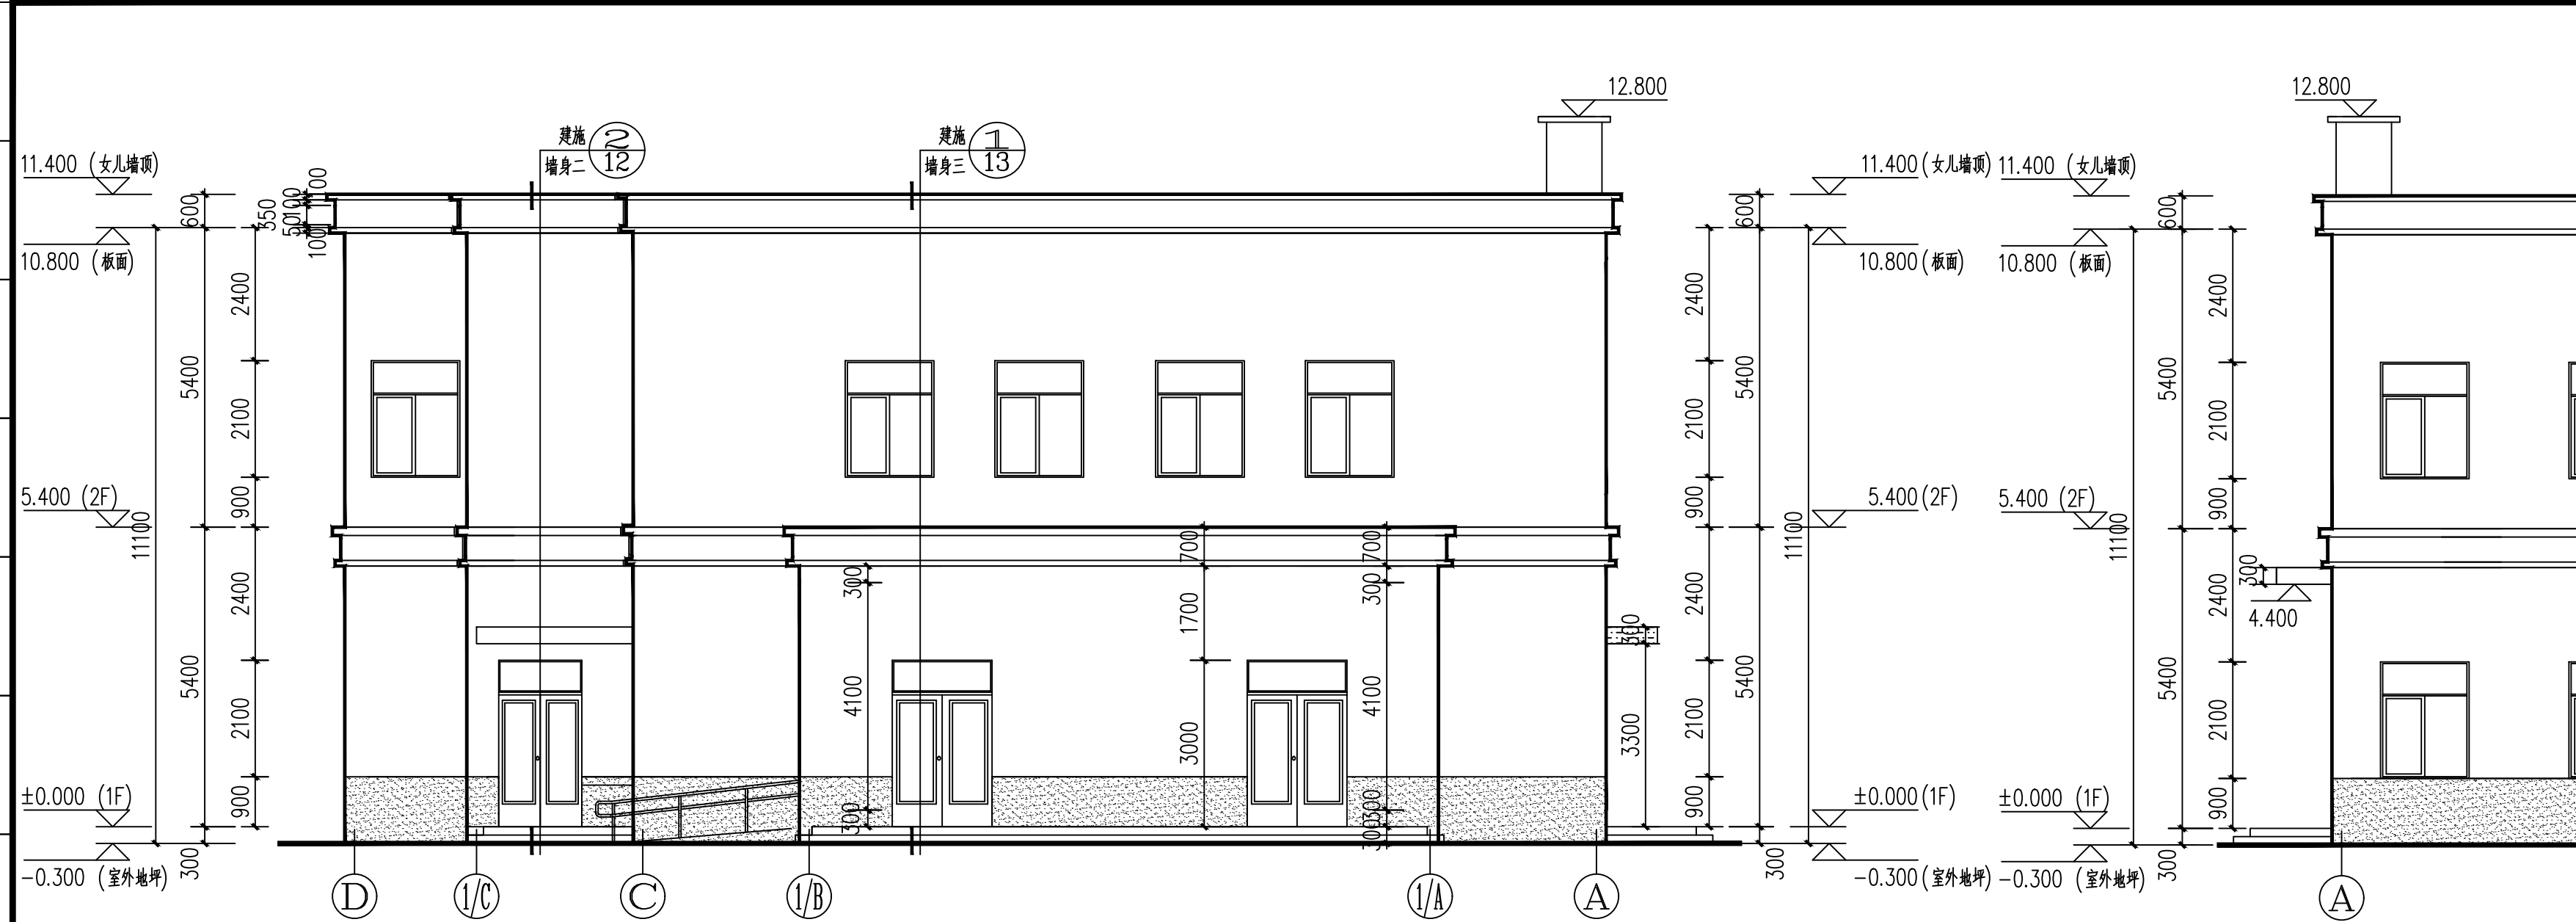



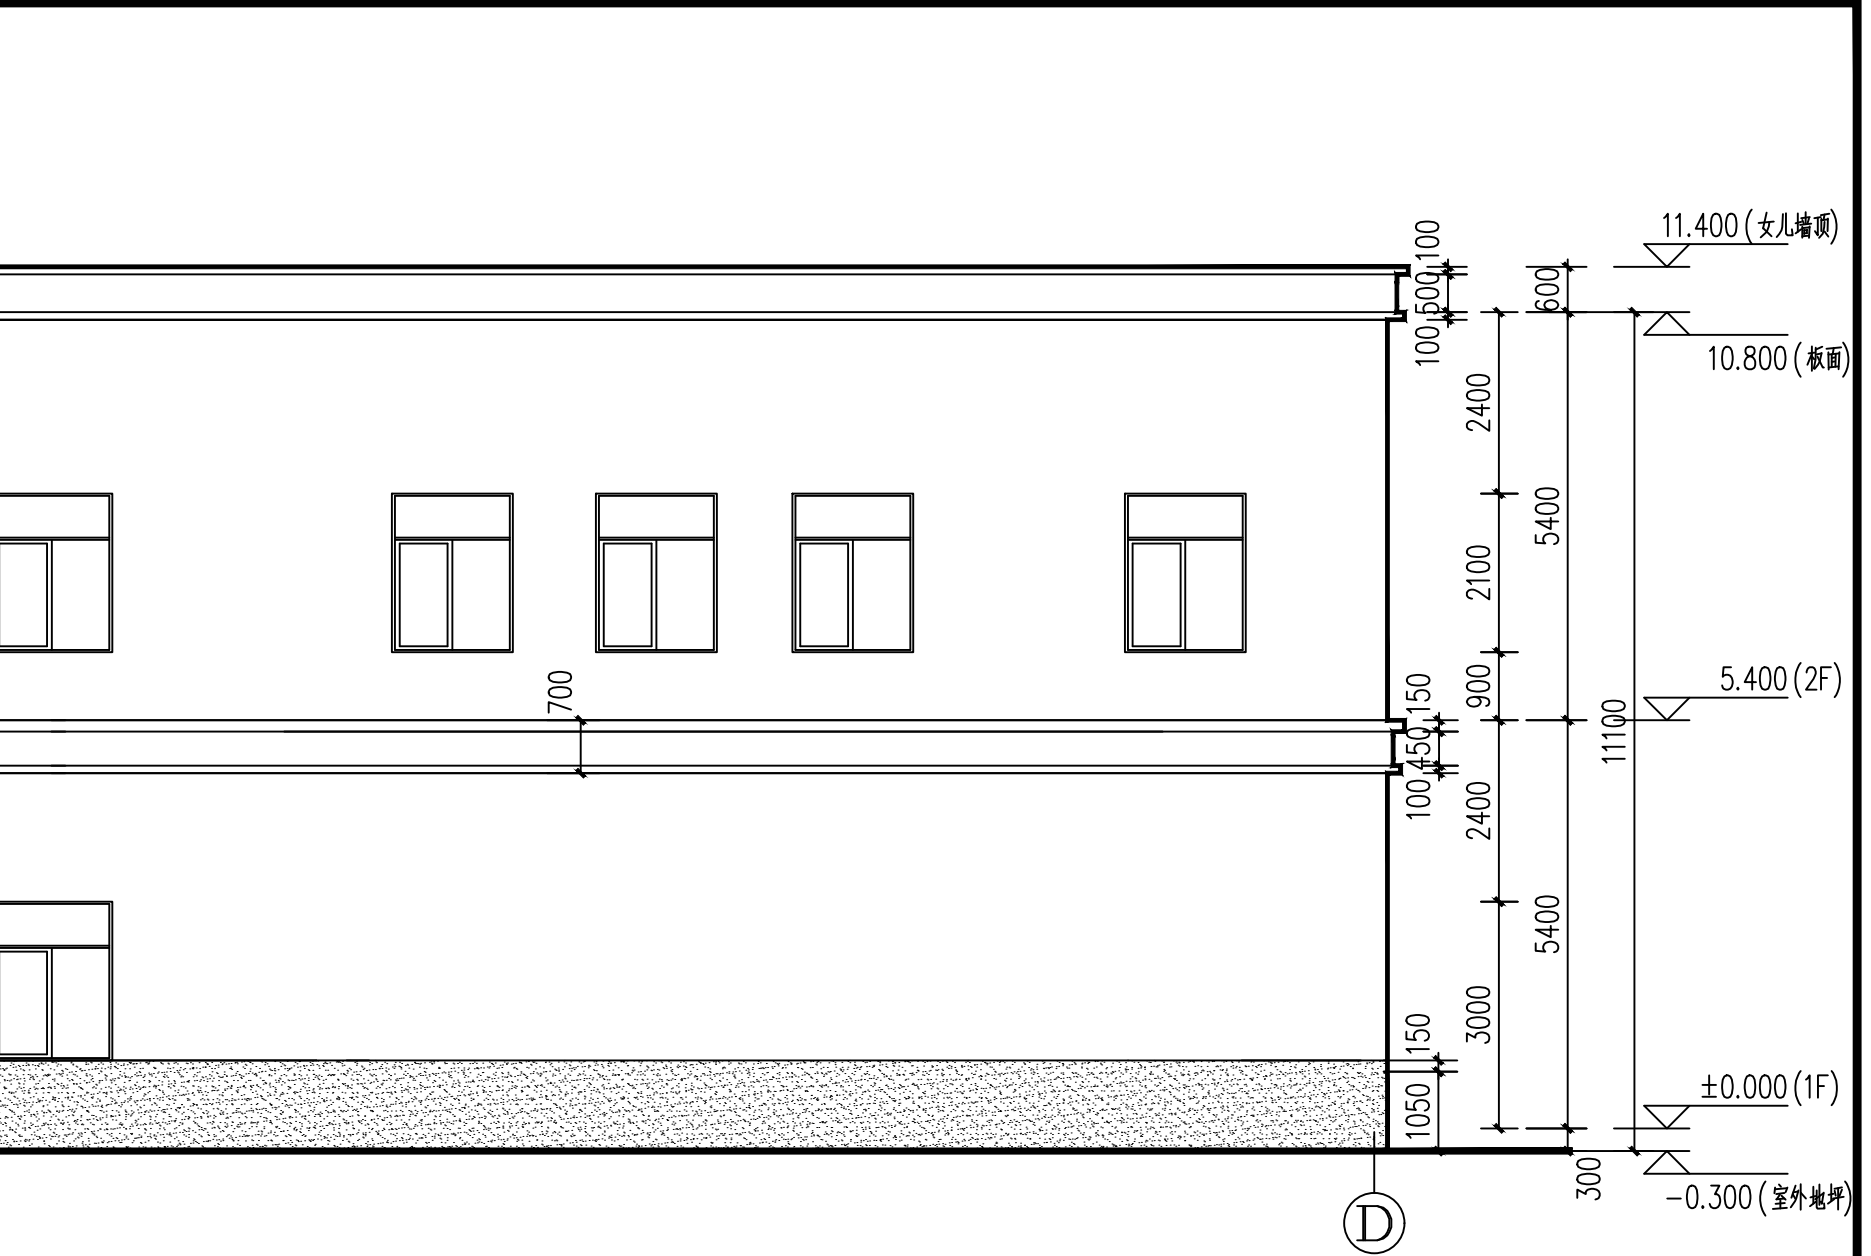

①-④立面图 1:100

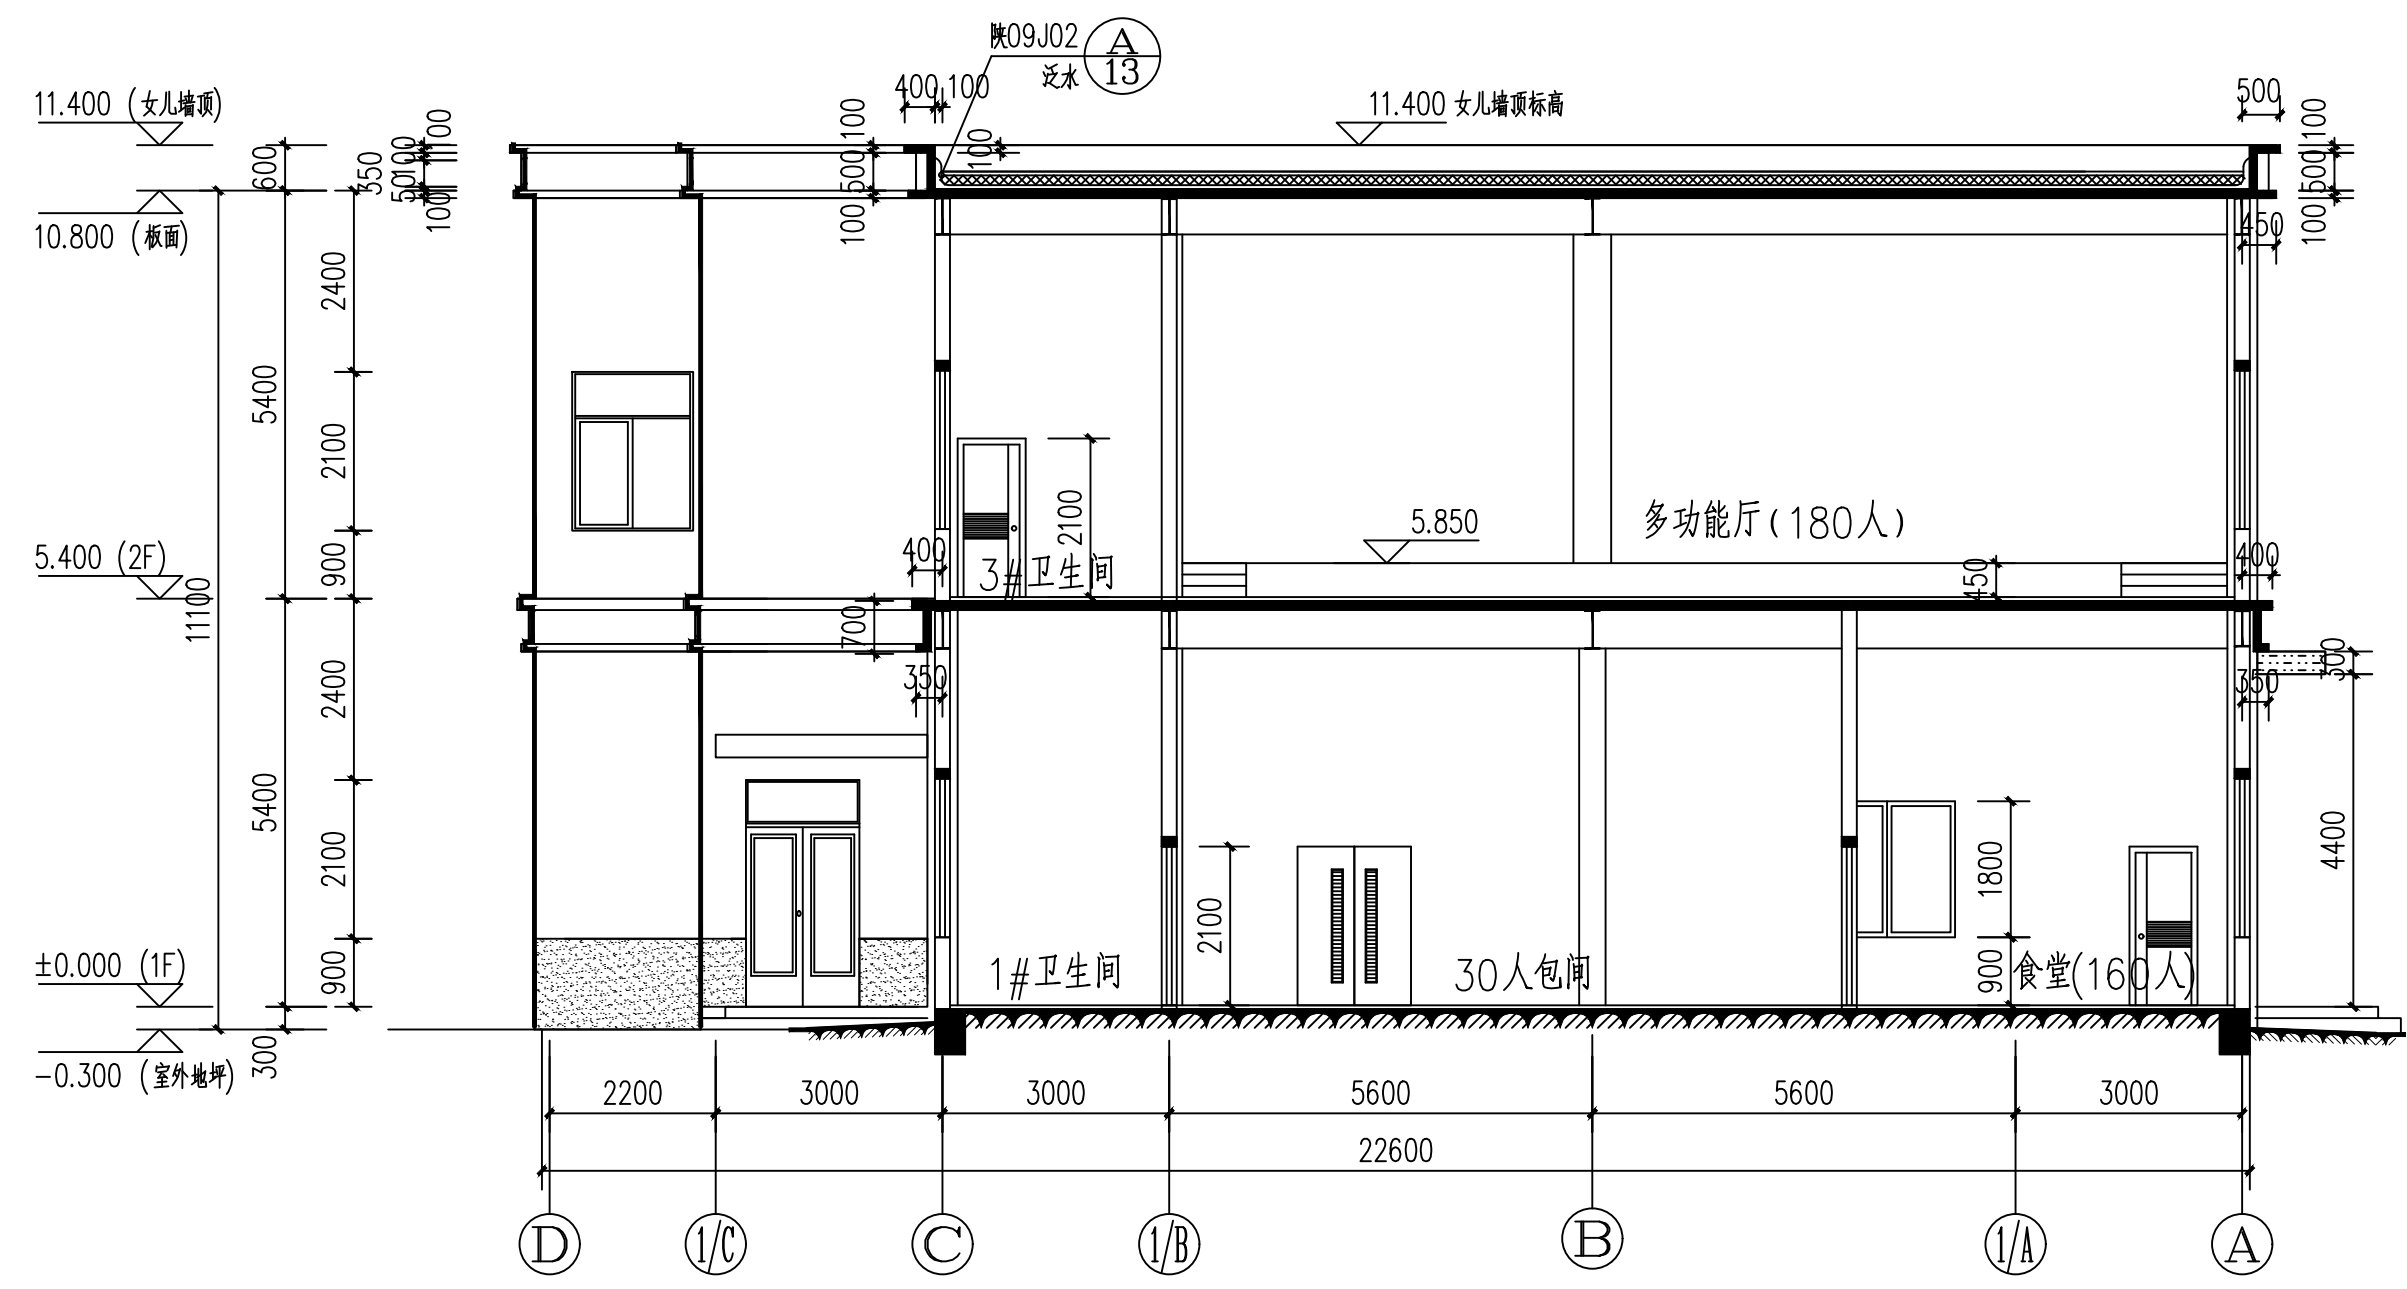



1-1剖面图 1:100

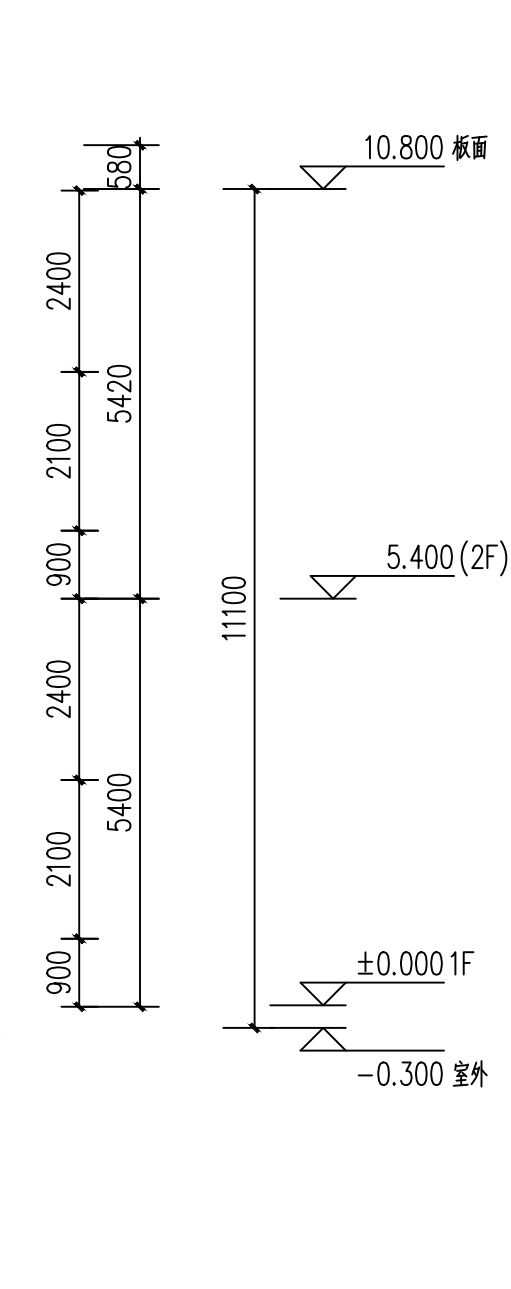

	深棕色涂料		米黄色涂料		浅棕色涂料
--	-------	--	-------	--	-------



				工程名称	建工路50号院危房改造			
项目负责人	焦海媚		校 对	殷 明	子项名称	3#视听会议室	设计号	16409-3
审 定	焦海媚	任海明	设 计	孙 科			版本号	01
审 核	焦海媚		制 图	孙 科	图 名	④-①立面图 ①-④立面图	图 号	08
专业负责人	殷 明		所 长	樊 爽		1-1剖面图	日 期	2018.11

原图信息反馈电话: 193287173

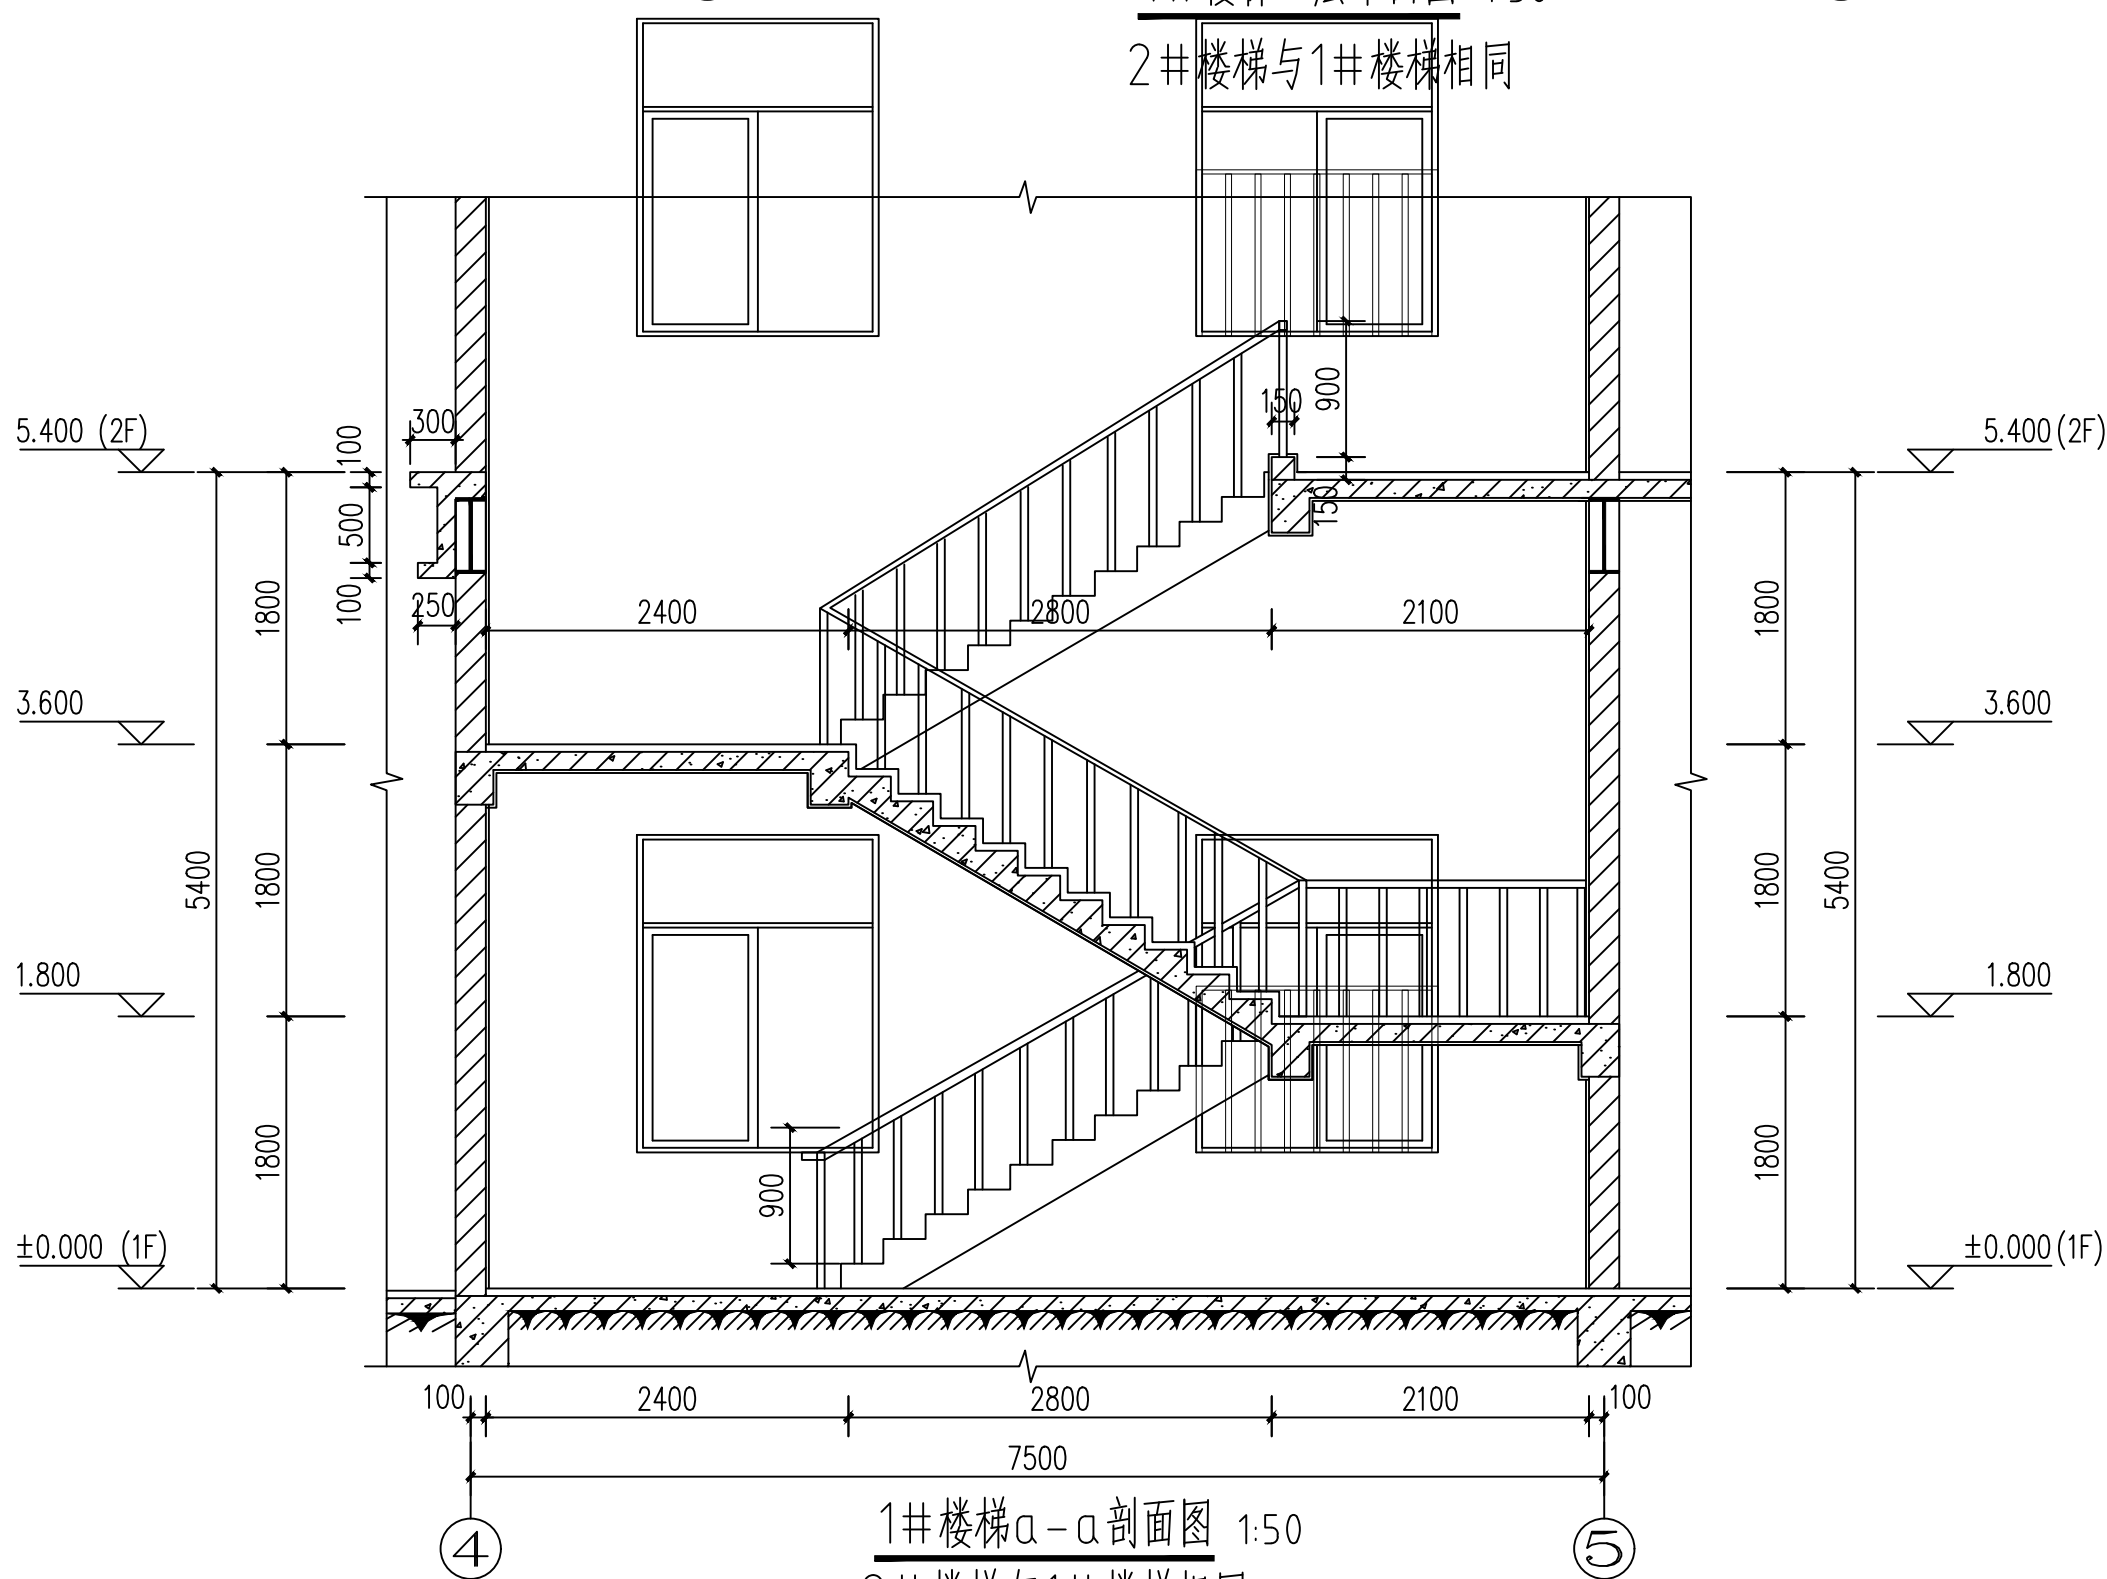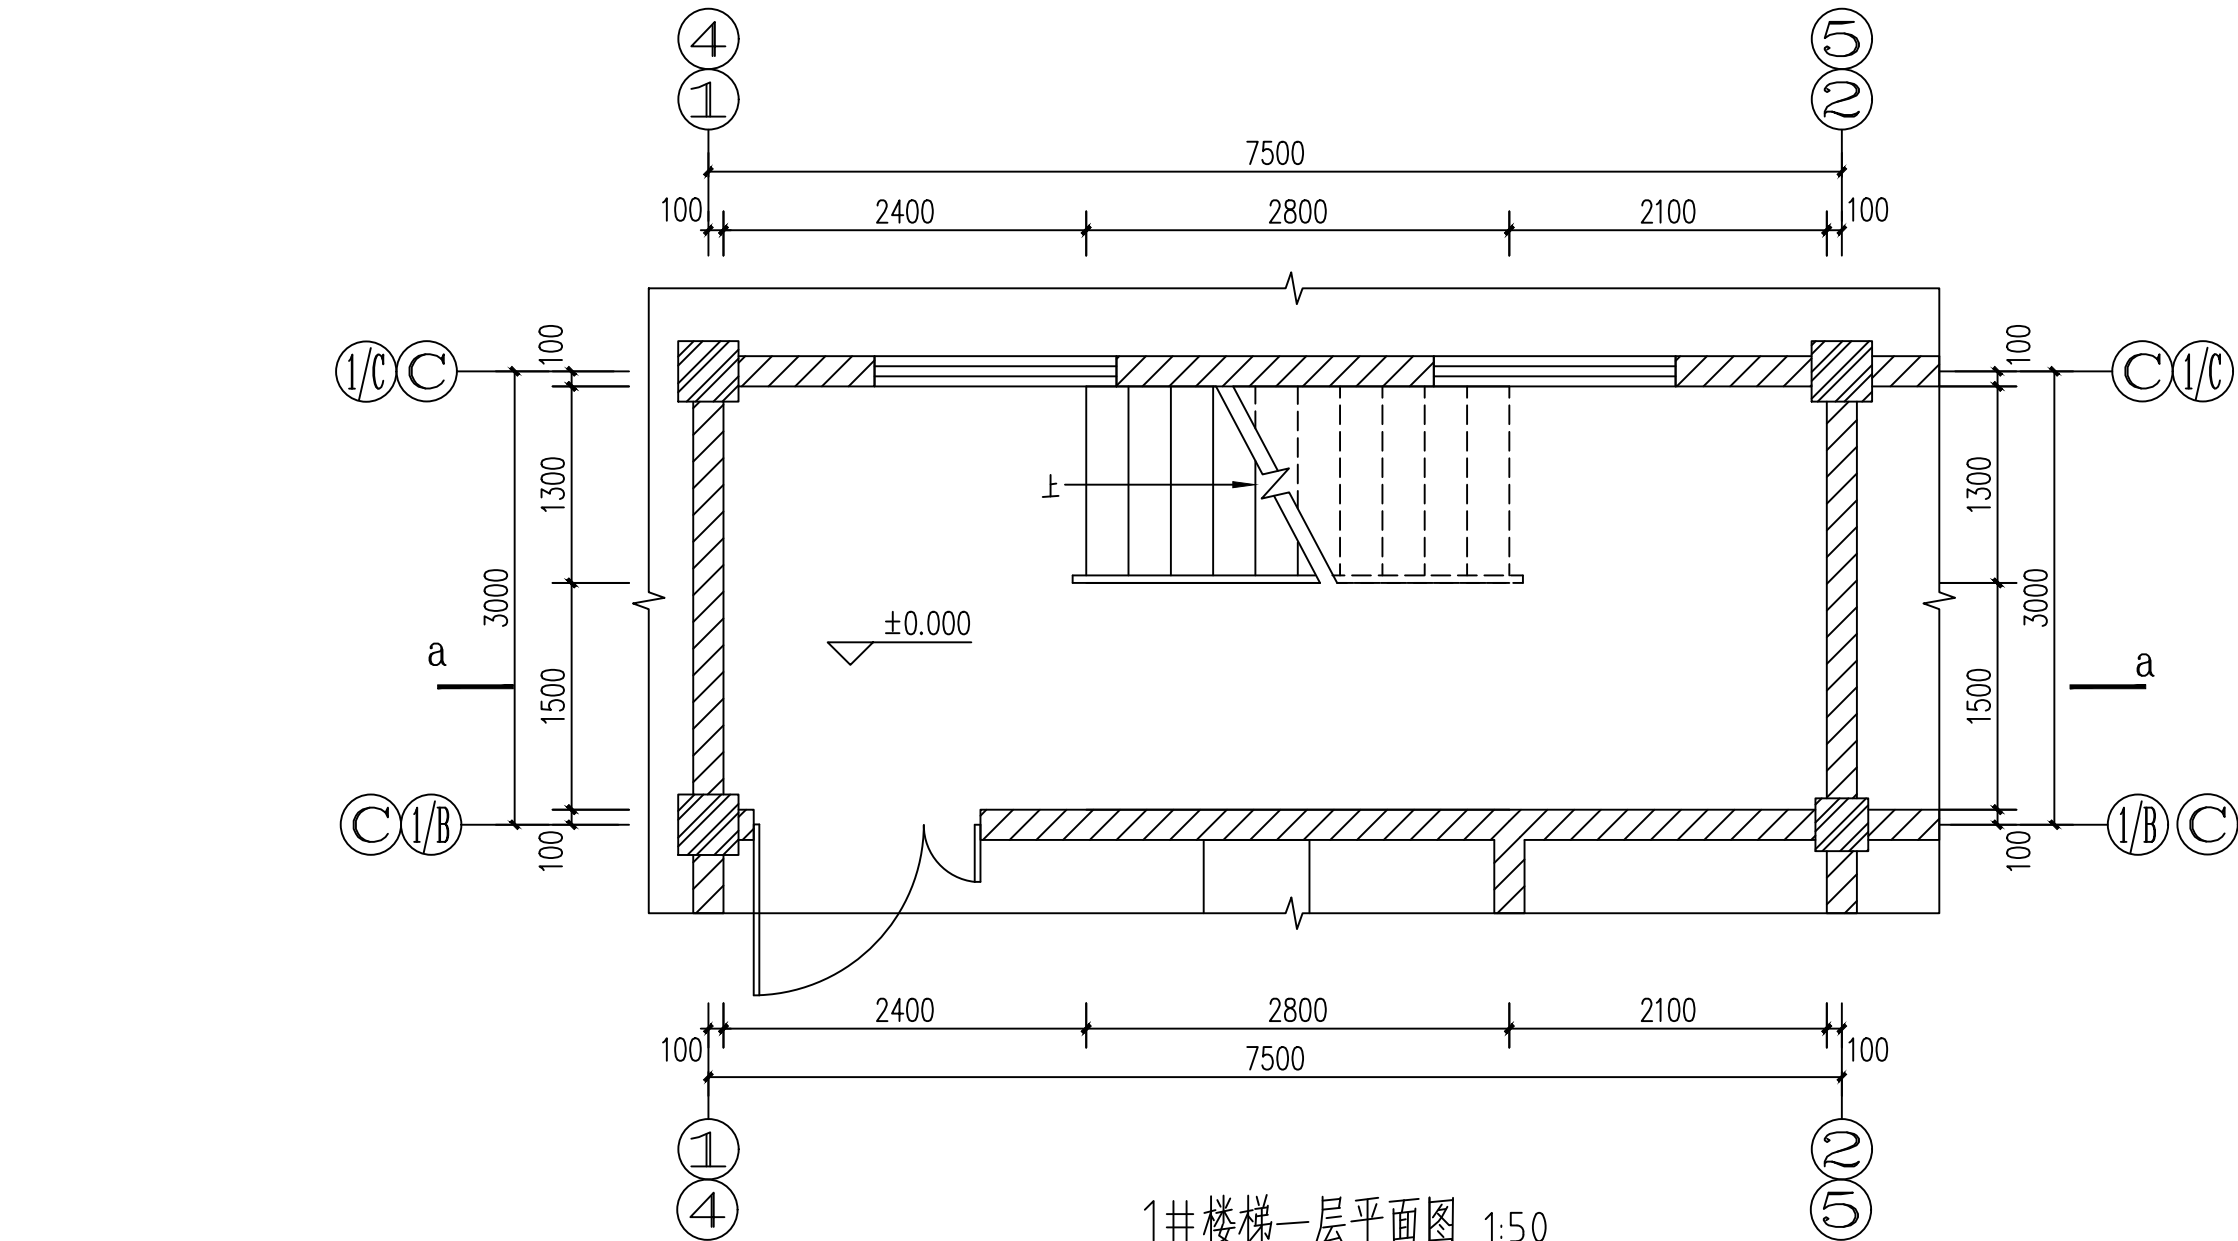




楼梯装修一览表:

部件	做法	高度	备注
楼梯栏杆	不锈钢扶手、栏杆 陕09J08 第48页	900mm	水平扶手高度 1050mm 竖杆间距小于等于 110mm
楼梯平台护窗栏杆	陕09J08 第21页 2	1100mm	竖杆间距小于等于 110mm
缸砖面踏步防滑条	陕09J08 第75页 16		成品防滑踏步

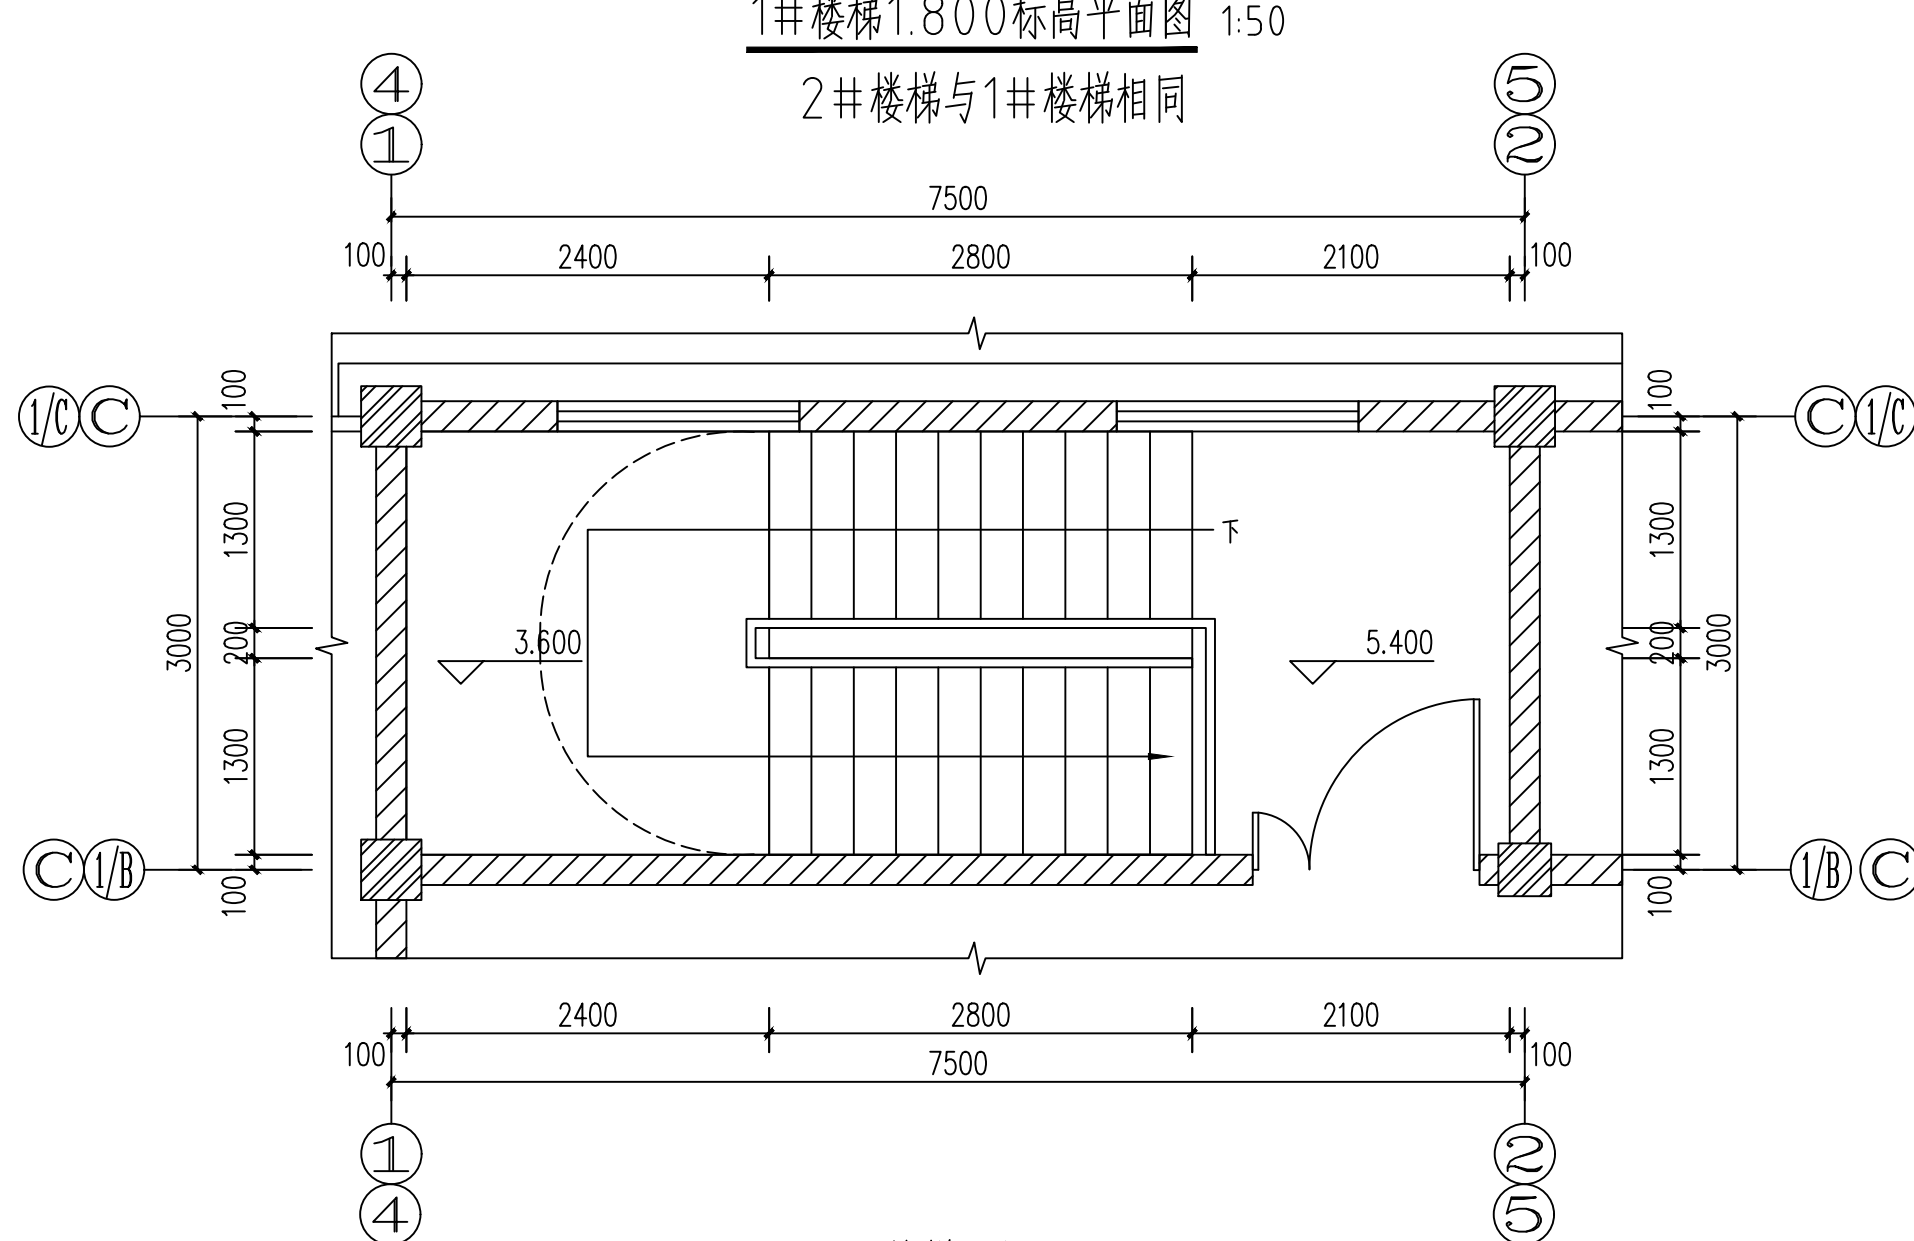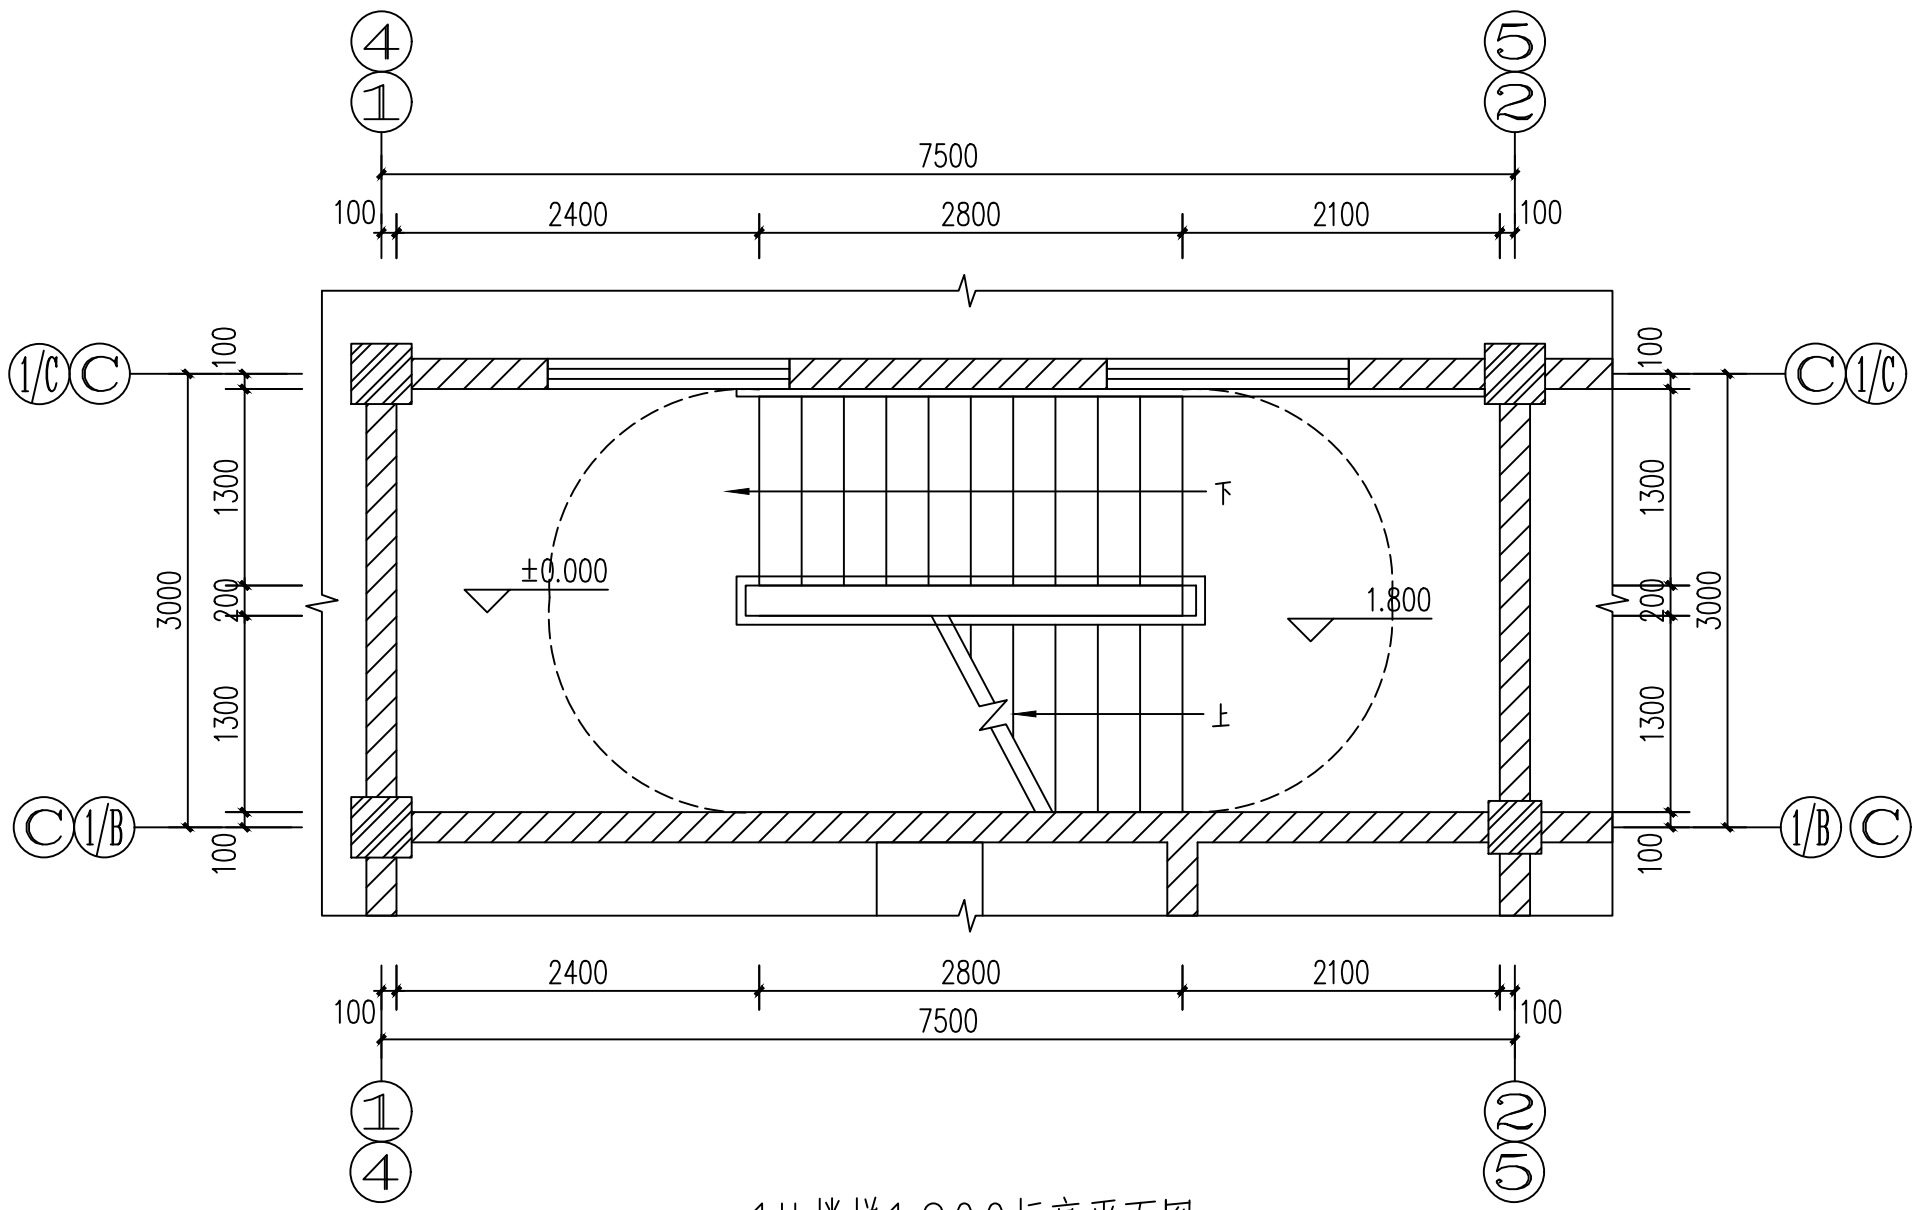



1# 楼梯二层平面图 1:50
2# 楼梯与1# 楼梯相同

陕西省建筑设计研究院				工程名称	建工路50号院危旧房改造			
项目负责人	焦海娟	校 对	殷 明	子项名称	3#视听会议室			
审 定	焦海娟	设 计	孙 科	图 号	09			
审 核	焦海娟	制 图	孙 科	图 名	1#、2#楼梯详图			
专业负责人	殷 明	所 长	樊 爽	日 期	2018.11			

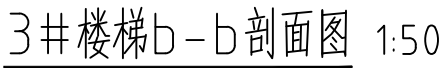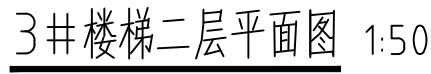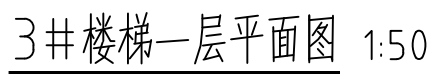




部件	做法	高度	备注
楼梯栏杆	不锈钢扶手、栏杆 陕 09J08 第 48 页	900mm	水平扶手高度1050mm 竖杆间距小于等于110mm
楼梯平台护窗栏杆	陕 09J08 第 21 页 2	1100mm	竖杆间距小于等于110mm
缸砖面踏步防滑条	陕 09J08 第 75 页 16		成品防滑踏步

质量信息反馈电话(29)83287473

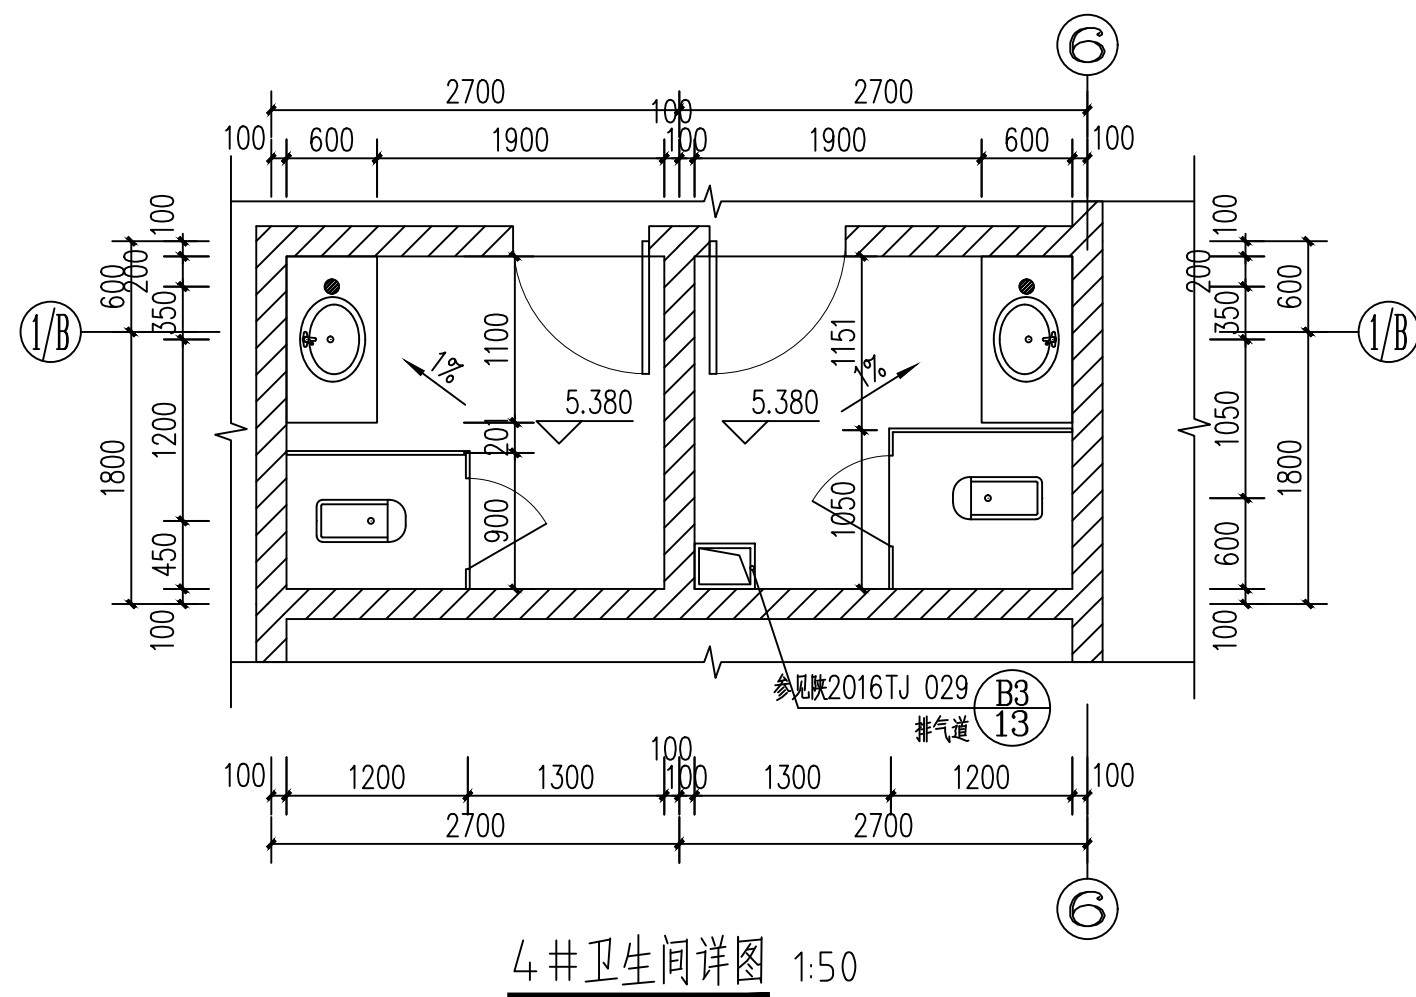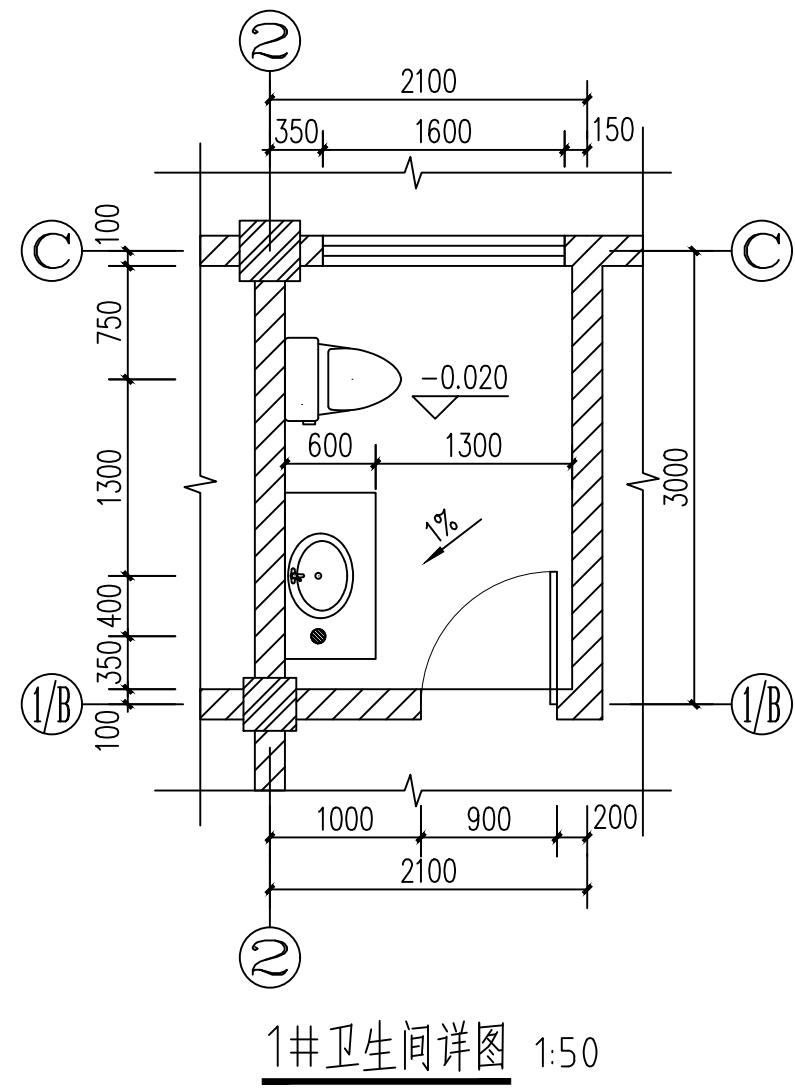



公共卫生间说明：

1. 卫生间门口选图集陕 09J05, 第49页 ②a,
2. 地漏选用图集陕 09J05, 第48页 ①,
3. 排水管选用图集陕 09J05, 第48页 ③,
4. 大便器选用图集陕 09J05, 第50页 ⑤,
5. 小便器及隔断选用图集陕 09J05, 第23页 ②,
6. 盥洗台选用图集陕 09J05, 第54页 ①,
7. 卫生间隔断选用图集陕 09J05, 第24页 ⑥,
8. 卫生间、淋浴间室内地面坡向地漏。

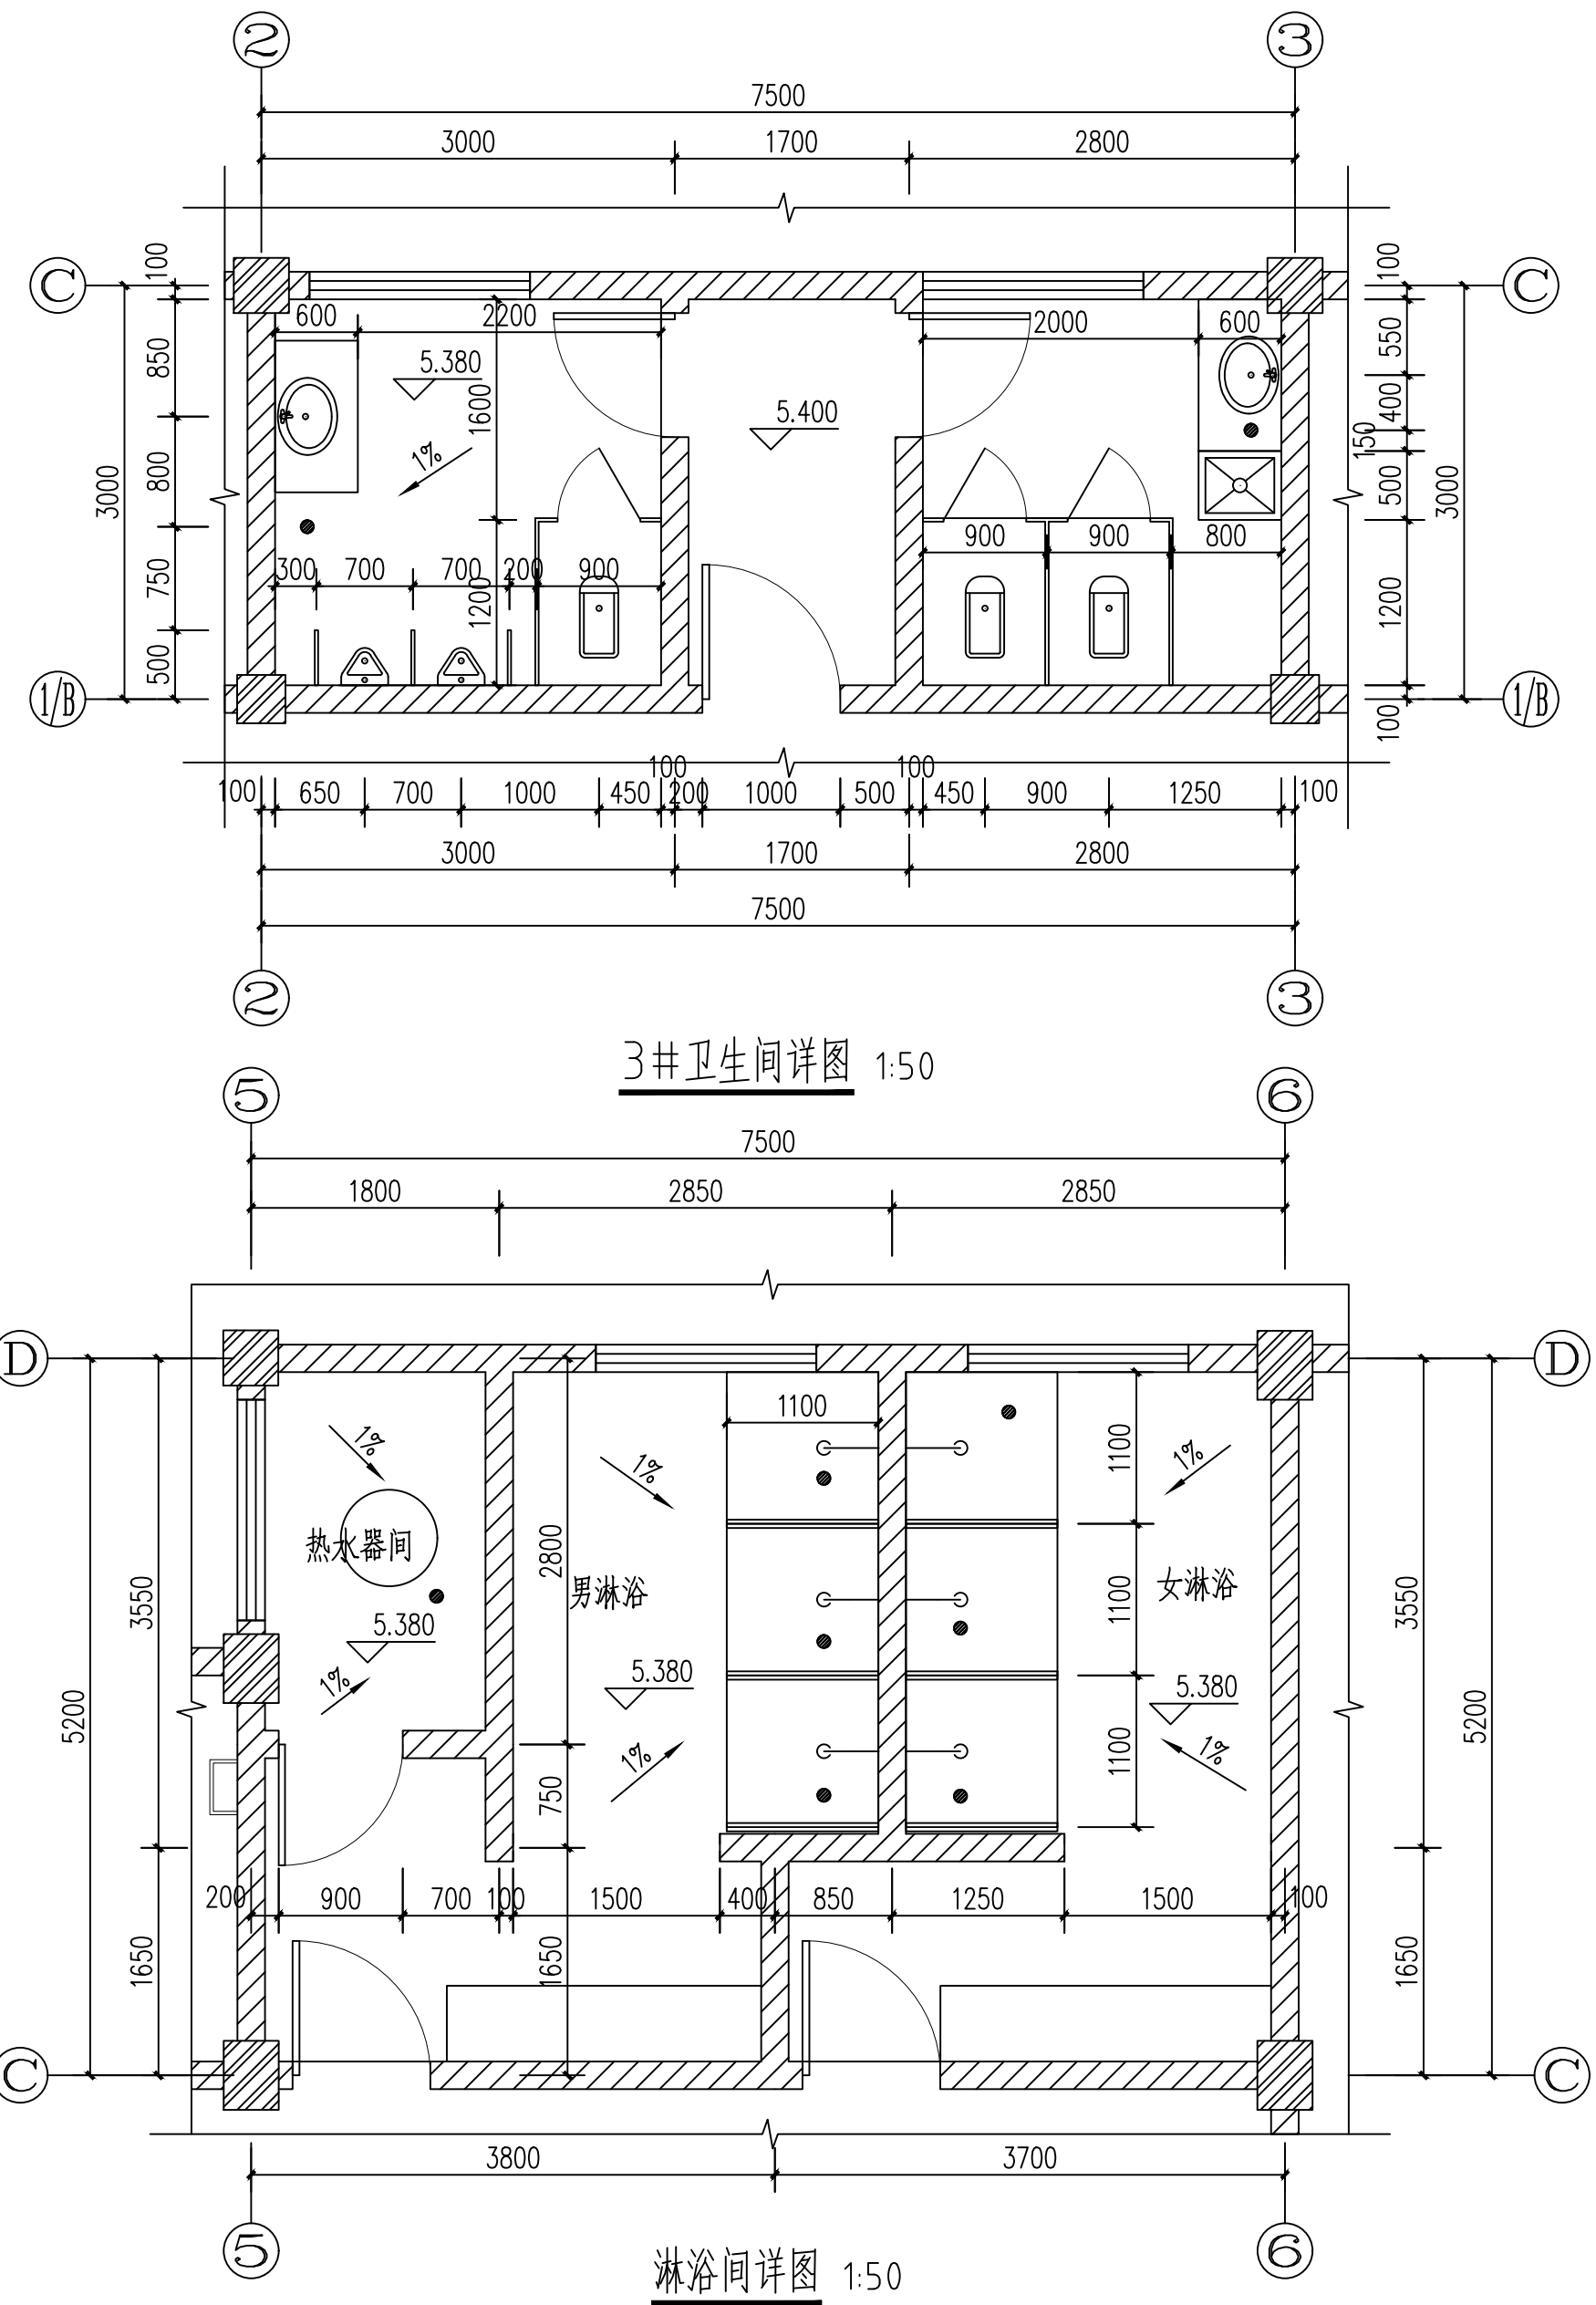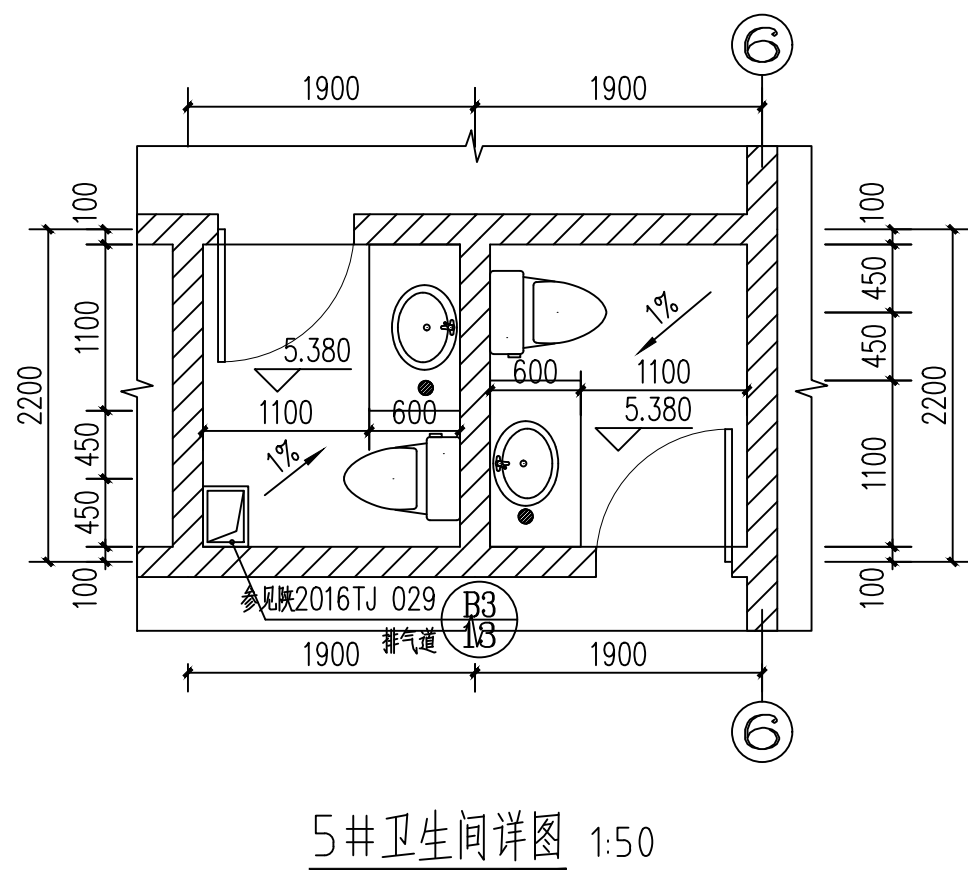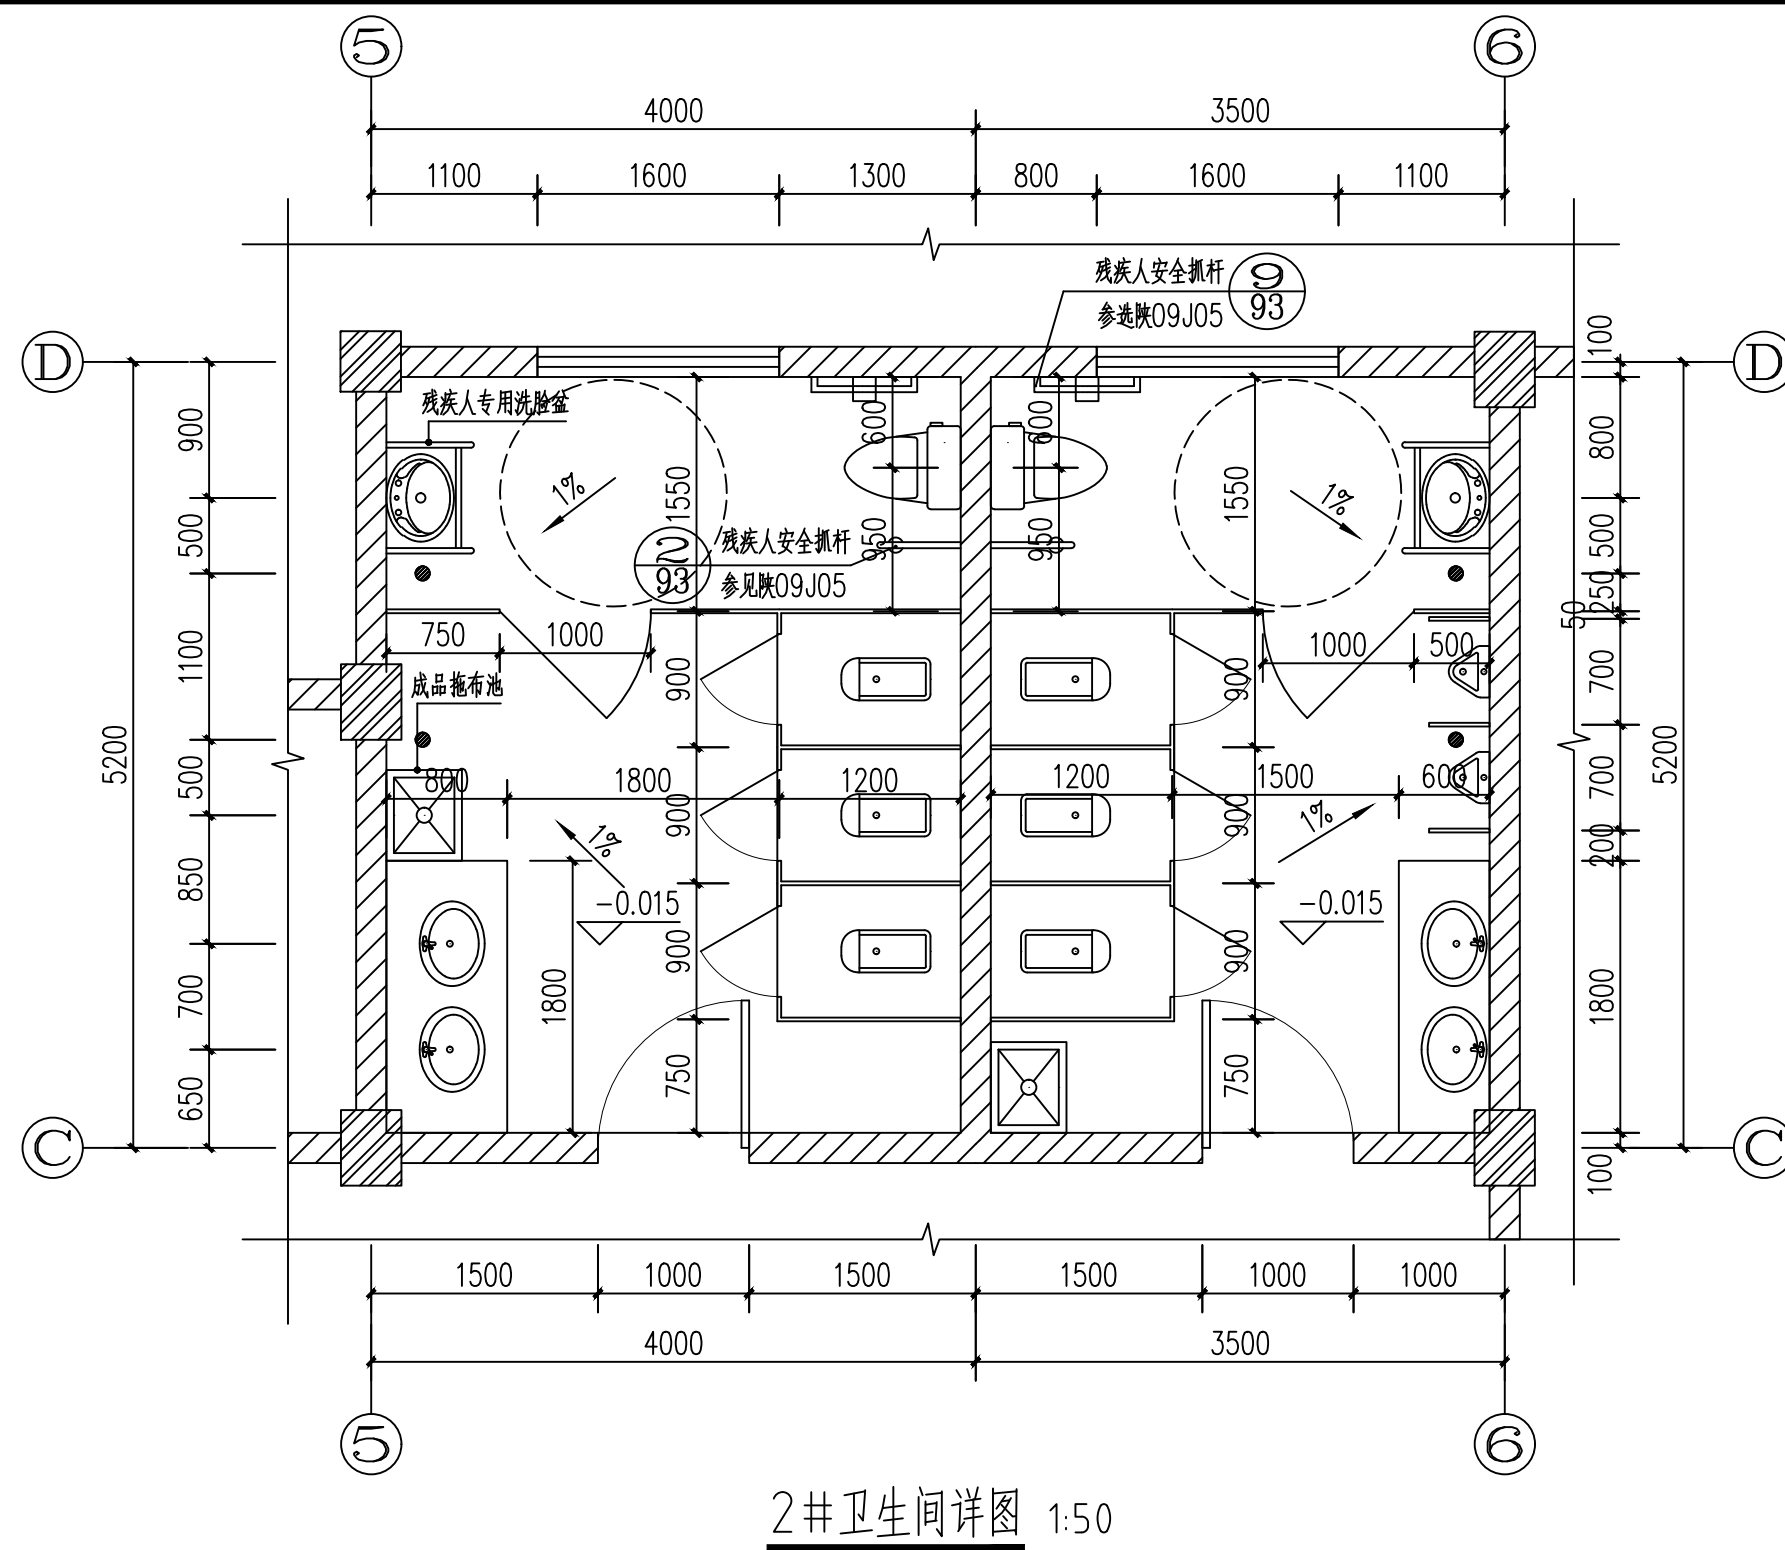


项目负责人	焦海媚		校 对	殷 明	子项名称	3#视听会议室	设计号	16409-3
审 定	焦海媚	任 审	设 计	孙 科			版本号	01
审 核	焦海媚		制 图	孙 科			图 别	建施
专业负责人	殷 明		所 长	樊 爽			图 号	11
					图 名	卫生间、淋浴间详图	日期	2018.11

建筑	暖通	电气	给排水	暖通	给排水

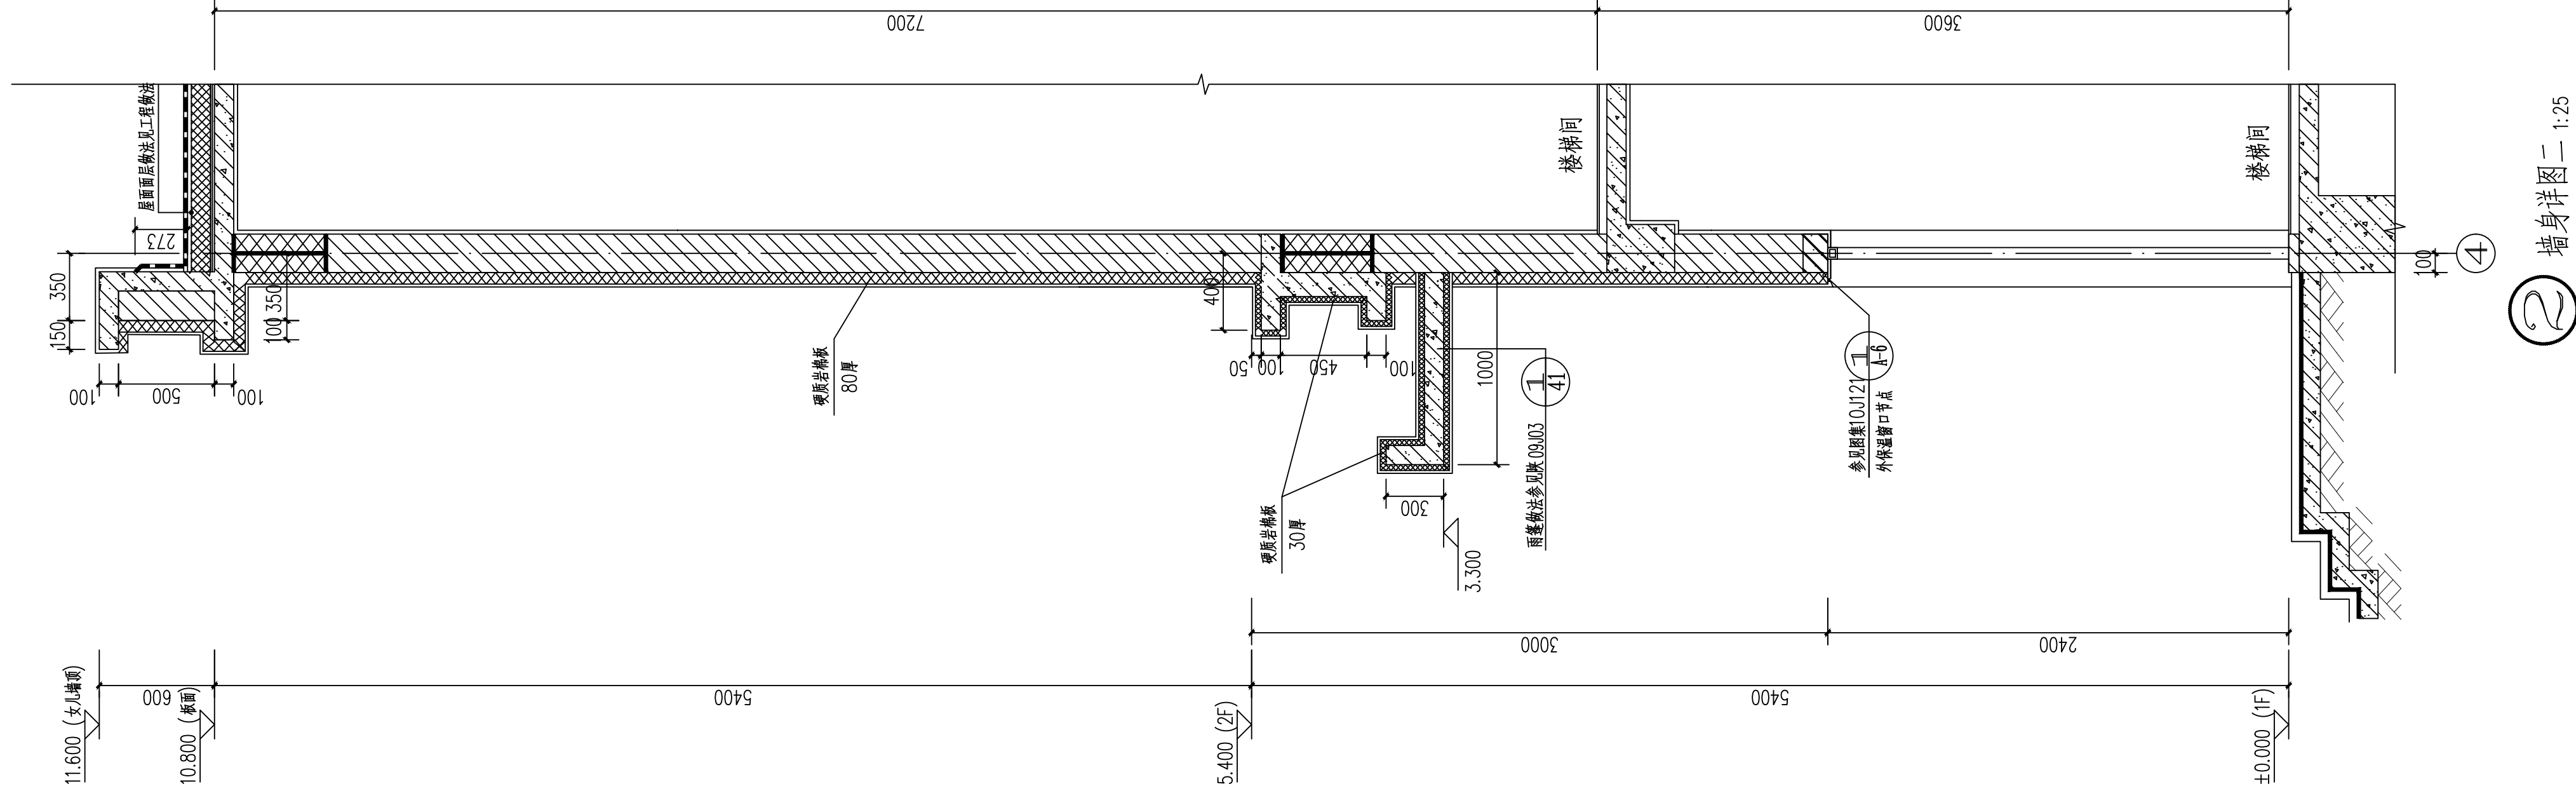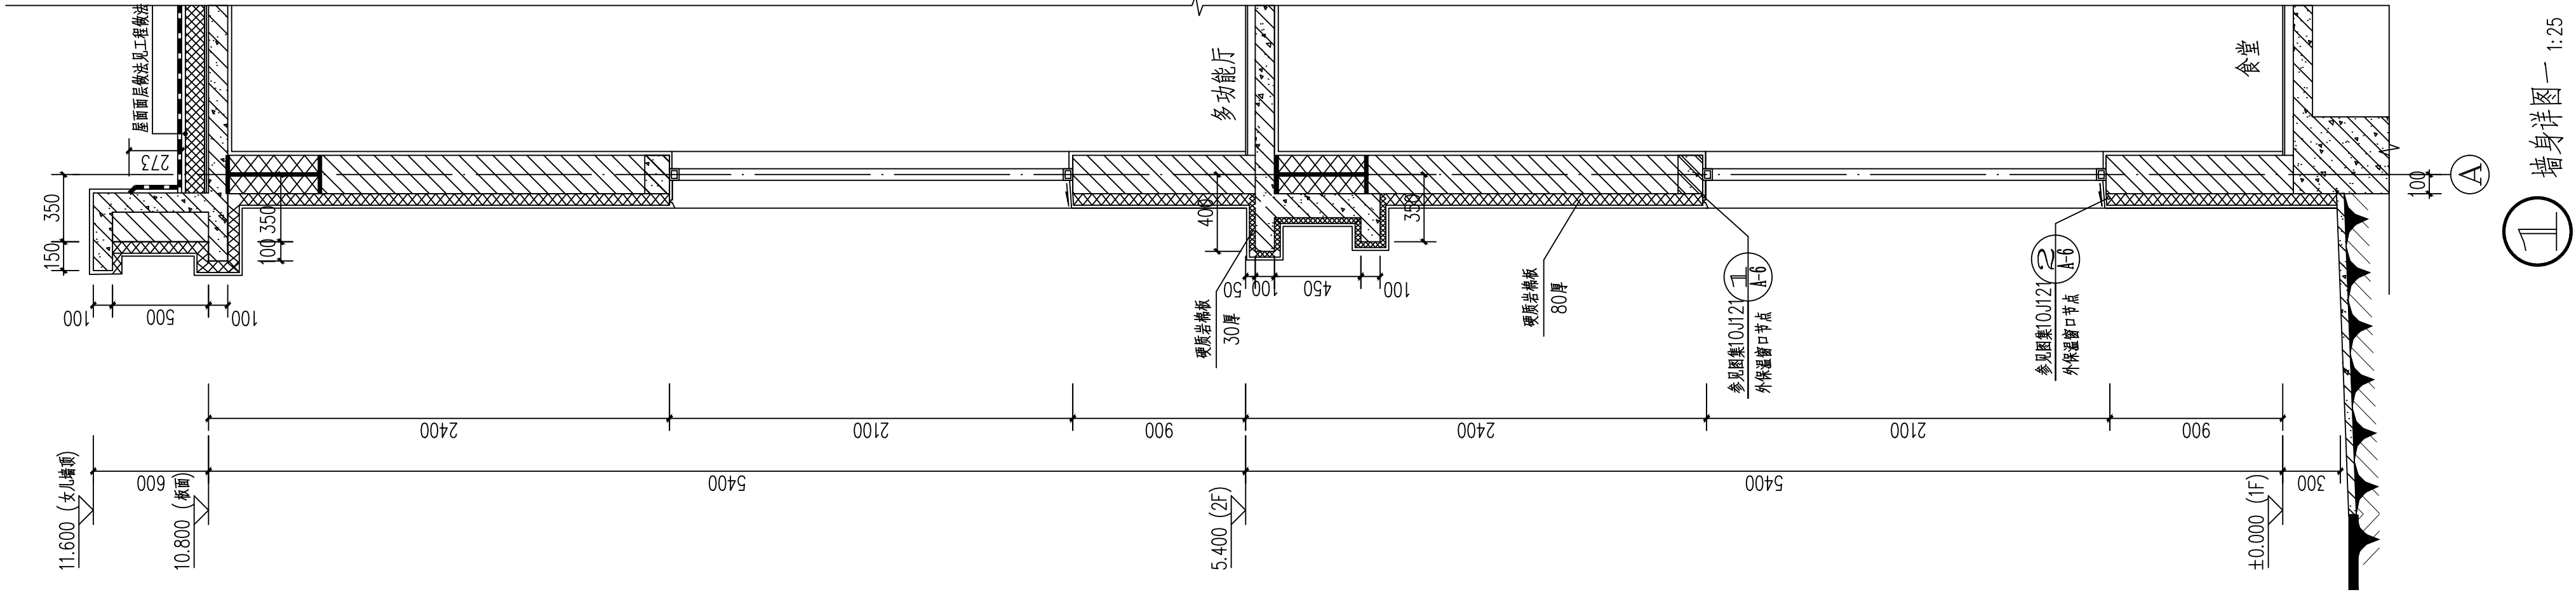

陕西省建筑科学研究院				工程名称	建工路50号院危旧房改造			
项目负责人	焦海娟	校对	殷明	子项名称	3#视听会议室			
审定	焦海娟	设计	孙科	图例	建筑			
审核	焦海娟	制图	孙科	图号	2016.12			
专业负责人	殷明	所长	樊爽	图名	墙身详图(一)			

暖通	给排水
电气	暖通
暖通	给排水
电气	暖通

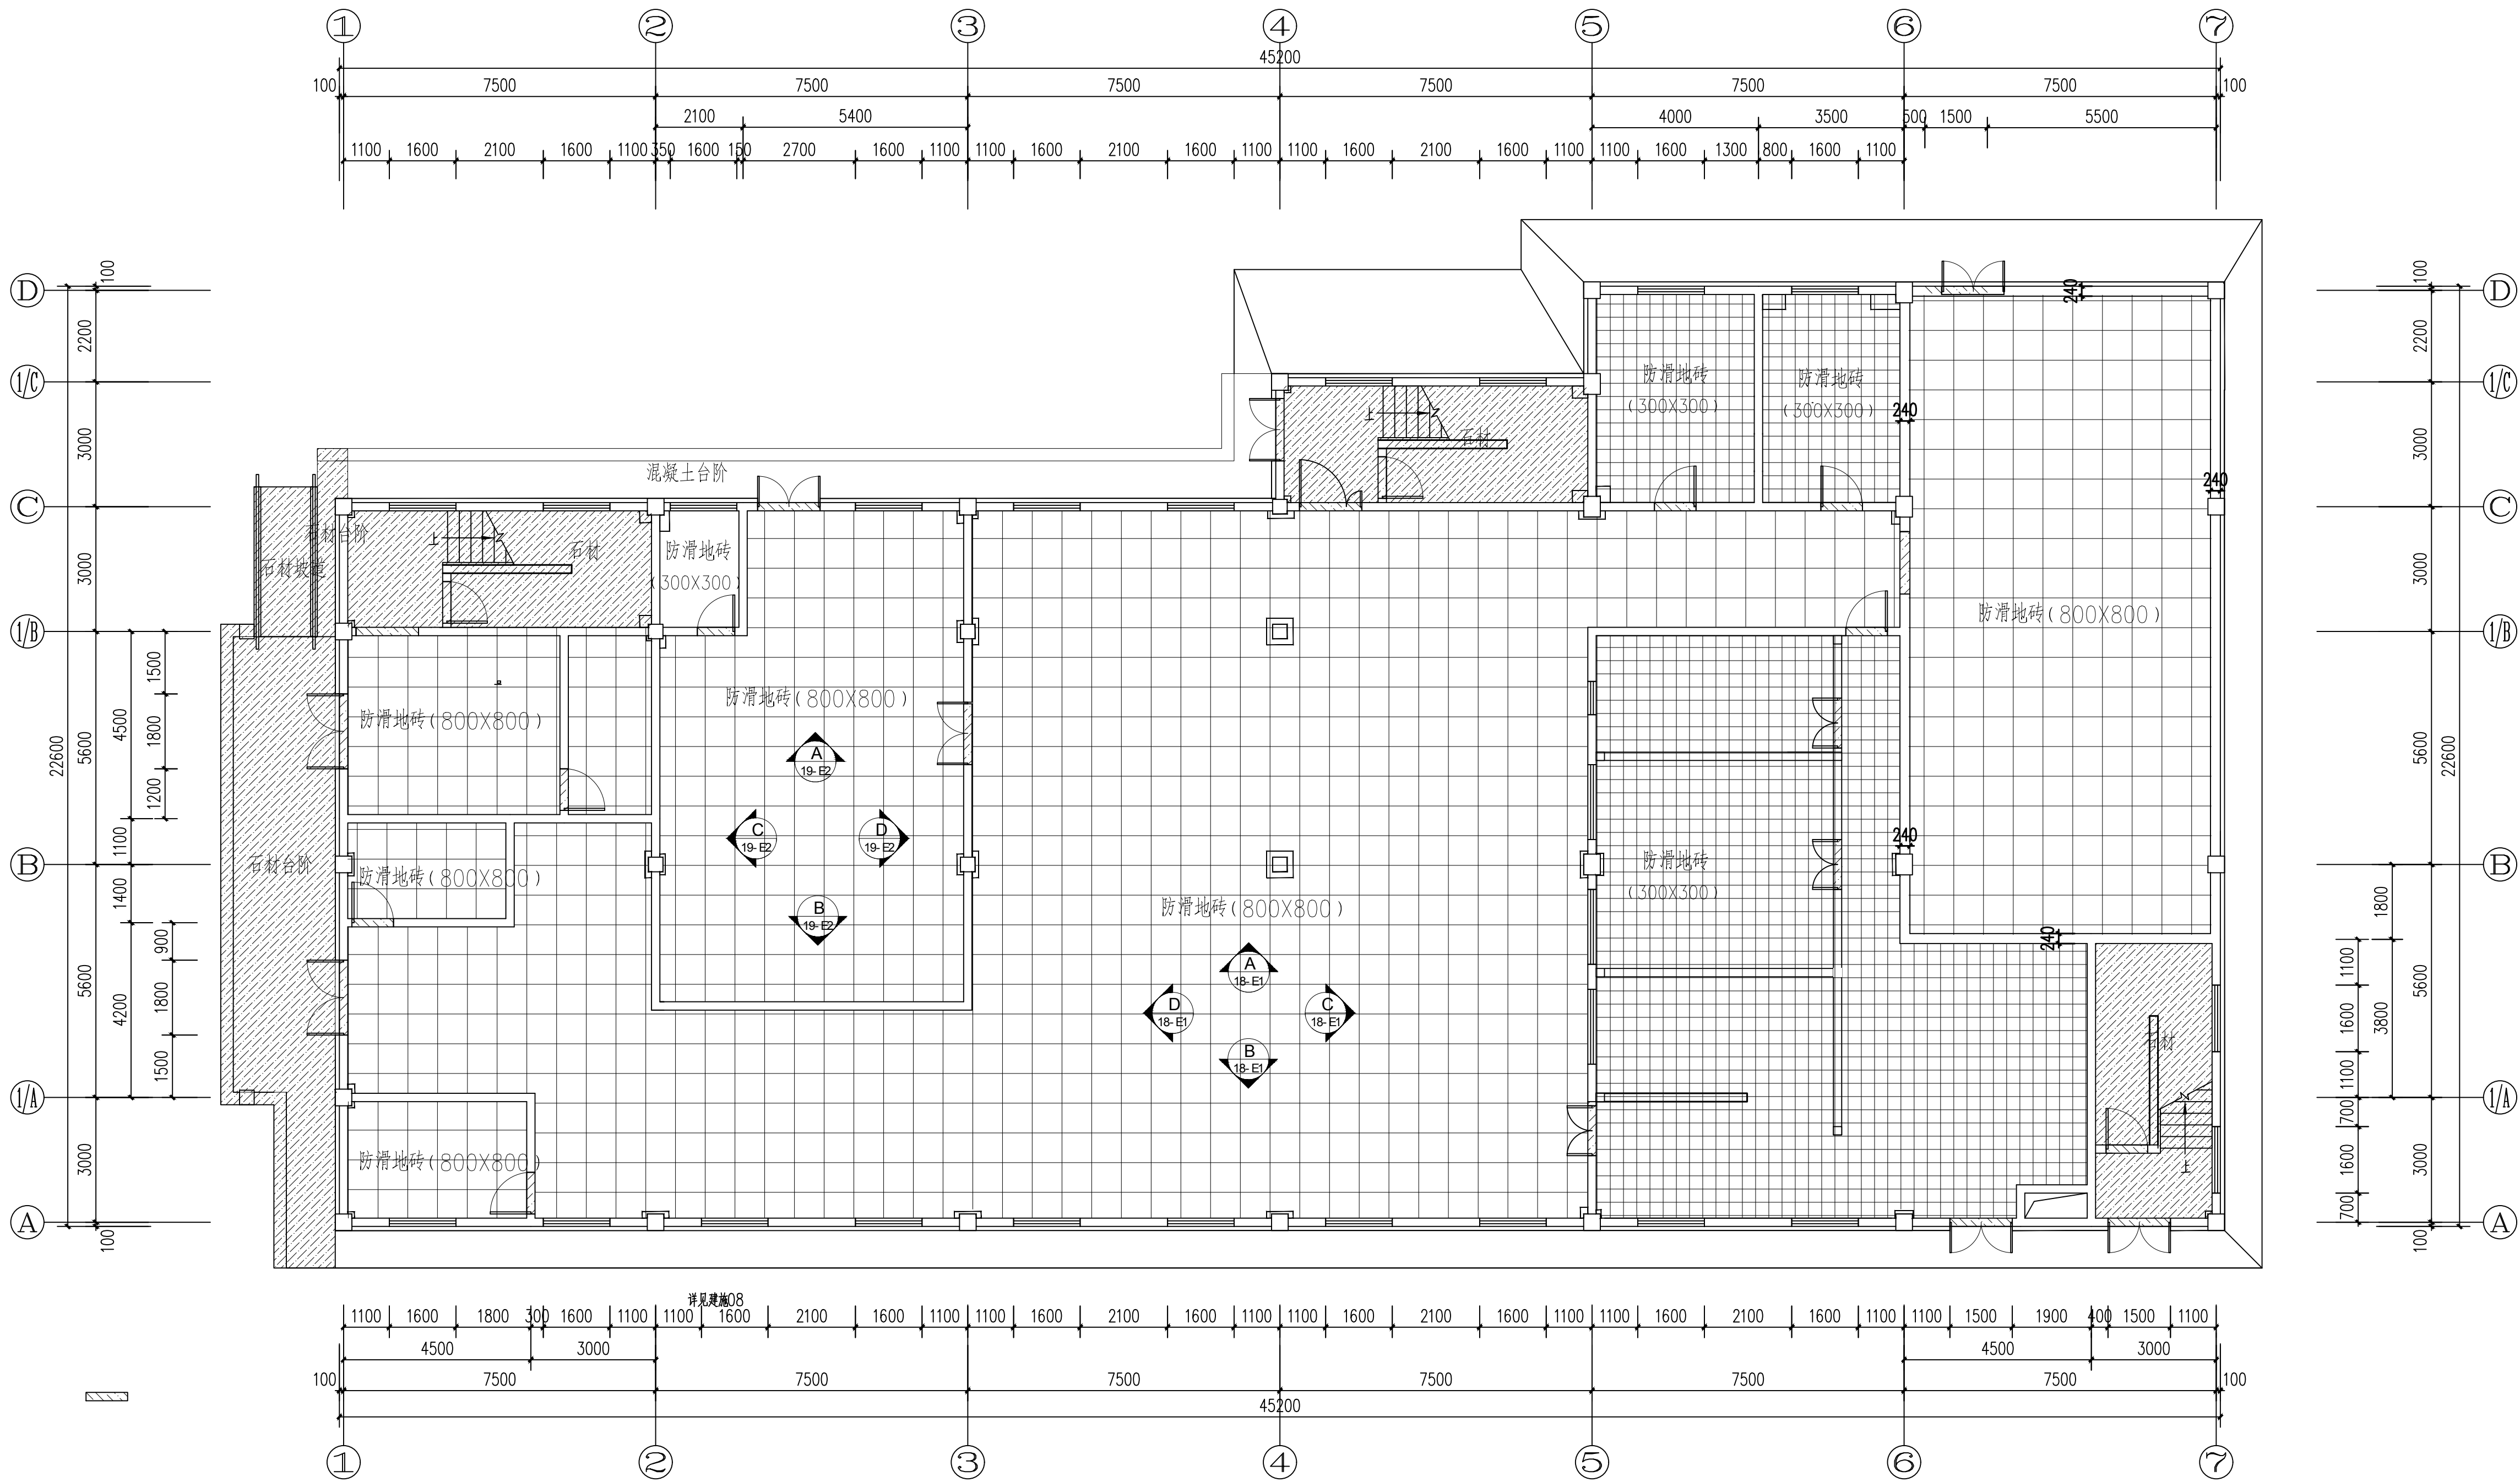

一层地面铺装图 1:100


注：所有过门石均为黑金沙石材，楼梯踏步石材为灰麻石材。

石材过门石

陕西省建筑设计研究院				工程名称	建工路50号院危旧房改造			
项目负责人	焦海媚	校 对	殷 明	子项名称	3#视听会议室			
审 定	焦海媚	设 计	孙 科	图 名	一层地面铺装图			
审 核	焦海媚	制 图	孙 科	设计号	16409-3			
专业负责人	殷 明	所 长	樊 爽	版本号	01			
					图 册	建施		
					图 号	14		
					日 期	2018.11		

原址信息反馈电话: 029-83287173

暖通	给排水
建筑	电气

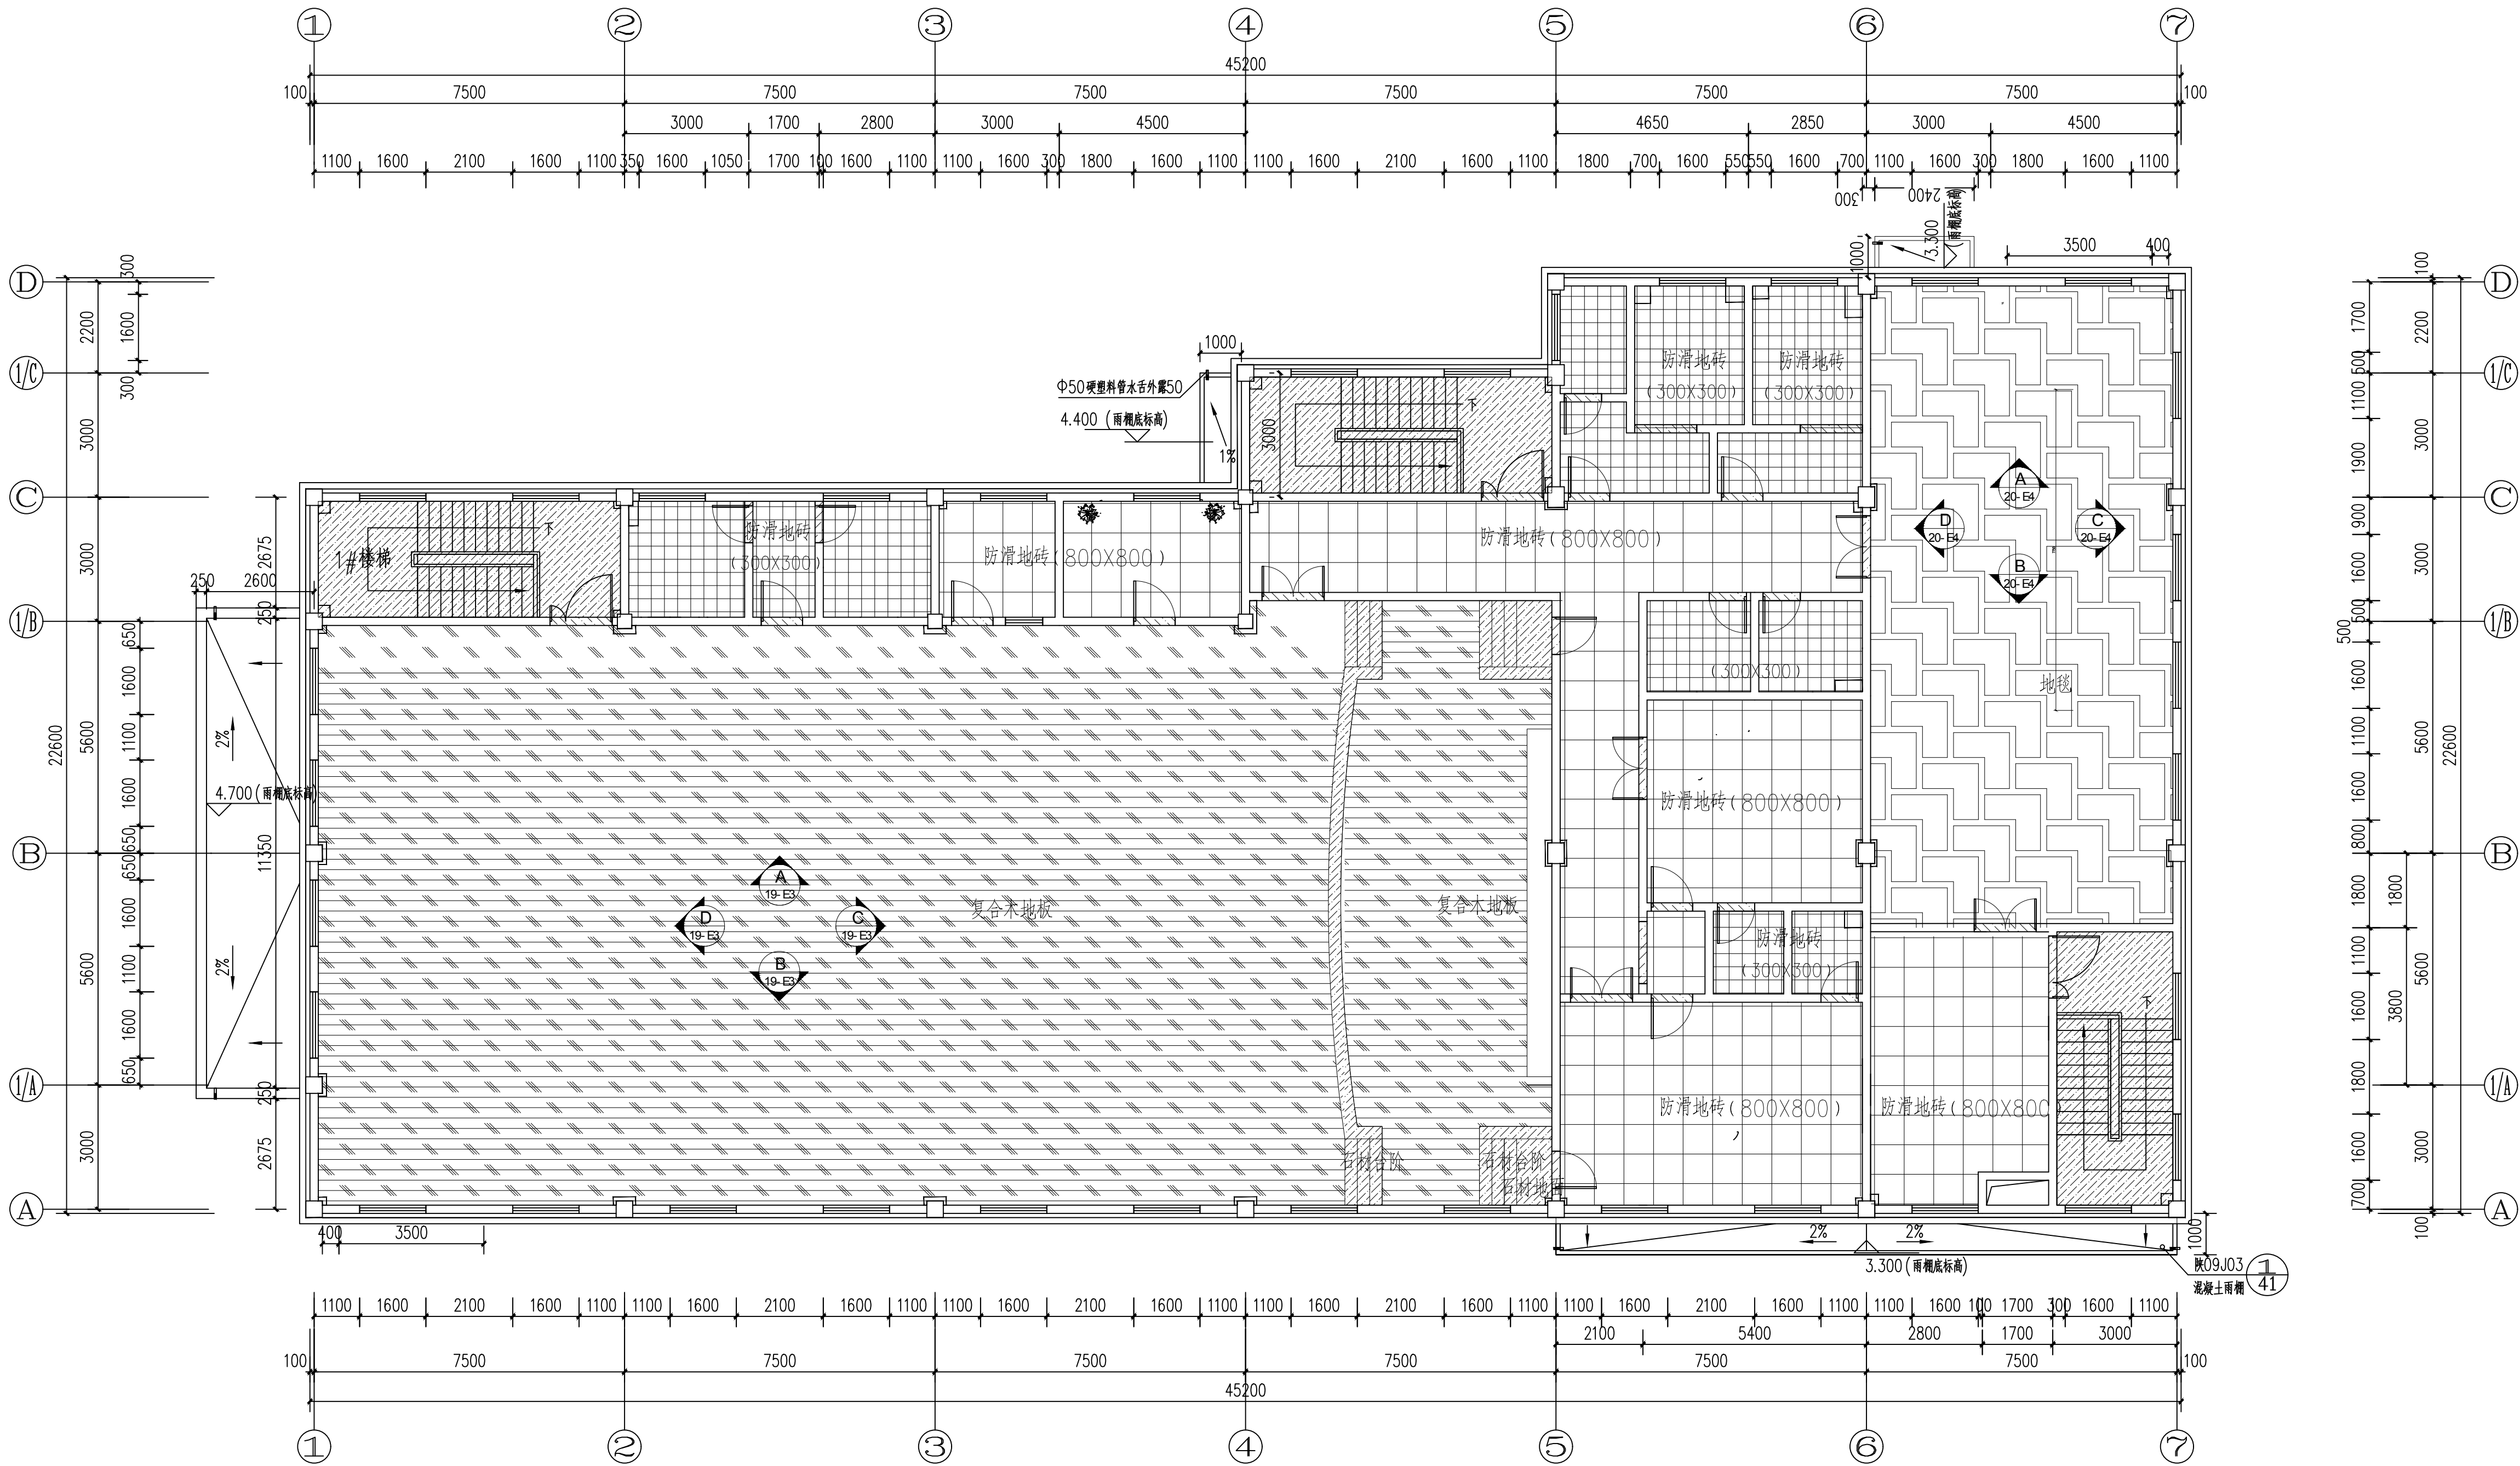


二层地面铺装图 1:100

注：所有过门石均为黑金沙石材，楼梯踏步石材为灰麻石材。

	石材过门石
--	-------

陕西省建筑设计研究院				工程名称	建工路50号院危旧房改造			
项目负责人	焦海娟	校 对	殷 明	子项名称	3#视听会议室			
审 定	焦海娟	设 计	孙 科	图 名	二层平面图			
审 核	焦海娟	制 图	孙 科	图 号	16			
专业负责人	殷 明	所 长	樊 爽	日 期	2018.11			


房屋信息反馈电话: 029-83287173

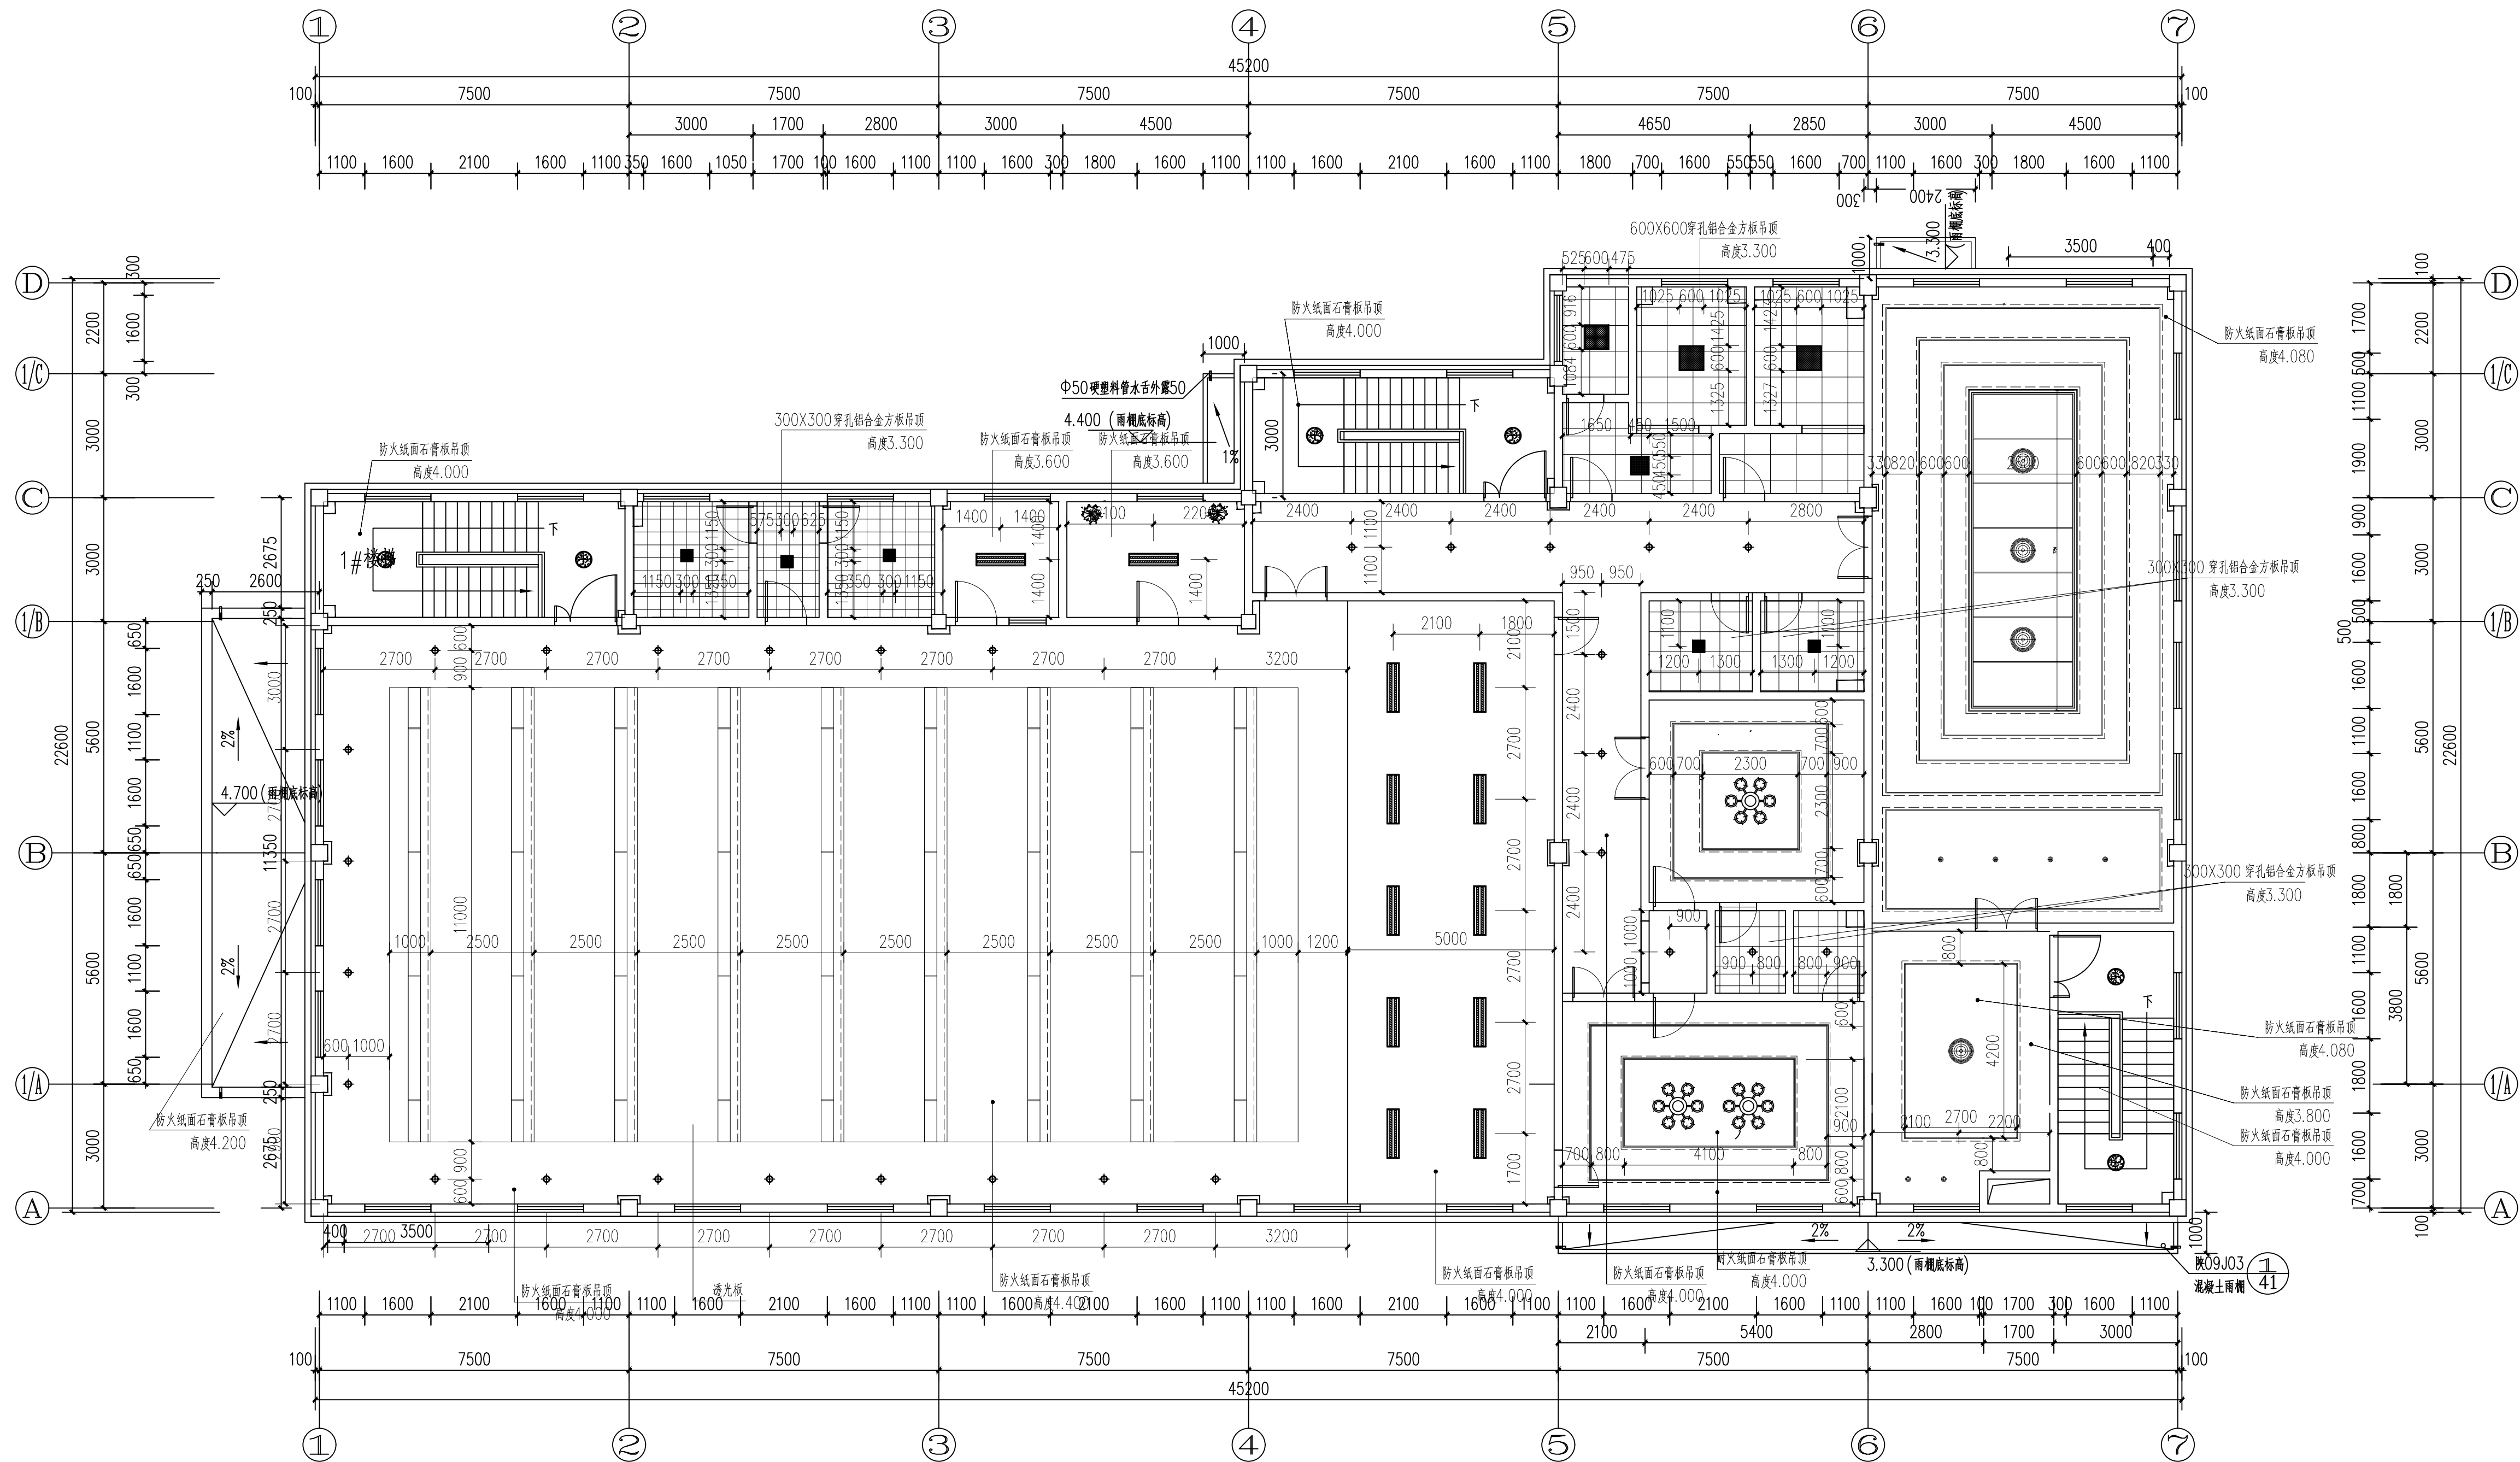


	筒灯		LED 软管灯带		装饰吊灯		LED 吸顶灯
	穿孔铝合金方板吊顶		防火纸面石膏板吊顶		白色乳胶漆顶棚		双管荧光灯


二层吊顶布置图 1:100

注：若灯具与风机或风口位置重叠，则局部调整风机或风口。


项目负责人	焦海娟		校 对	殷 明	子项名称	3#视听会议室	设计号	16409-3	
审 定	焦海娟	任海娟	设 计	孙 科			版本号	01	
审 核	焦海娟		制 图	孙 科			图 别	建施	
专业负责人	殷 明		所 长	樊 爽	图 名	二层平面图	图 号	17	
							日 期	2018.11	

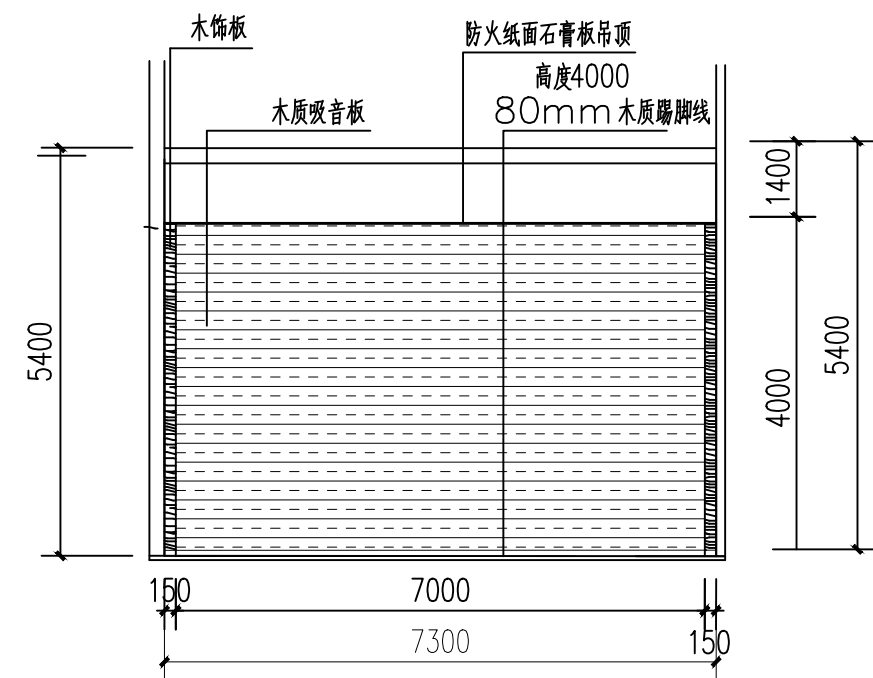



 二层接待室 A立面图 1:100

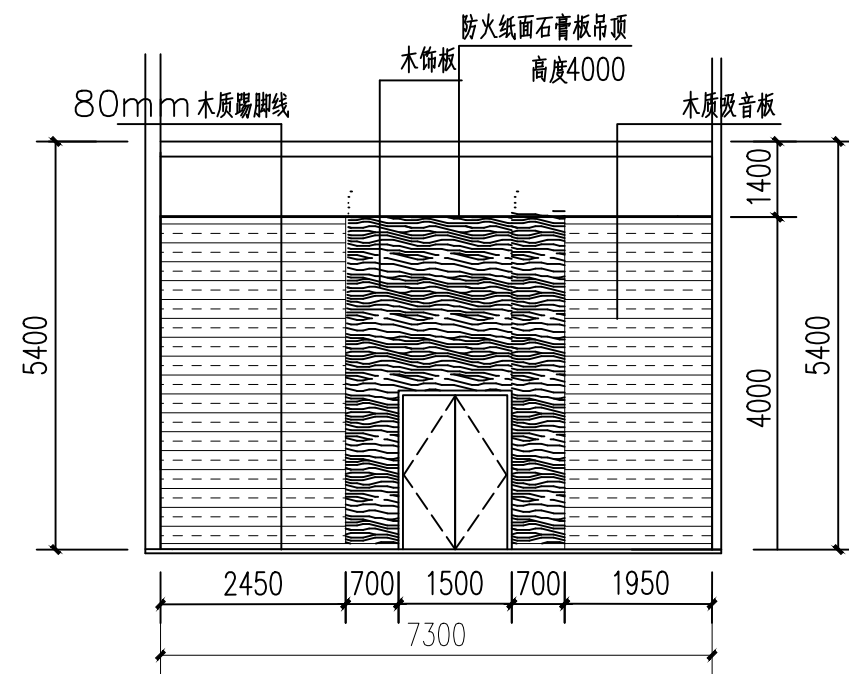


 二层接待室 B立面图 1:100

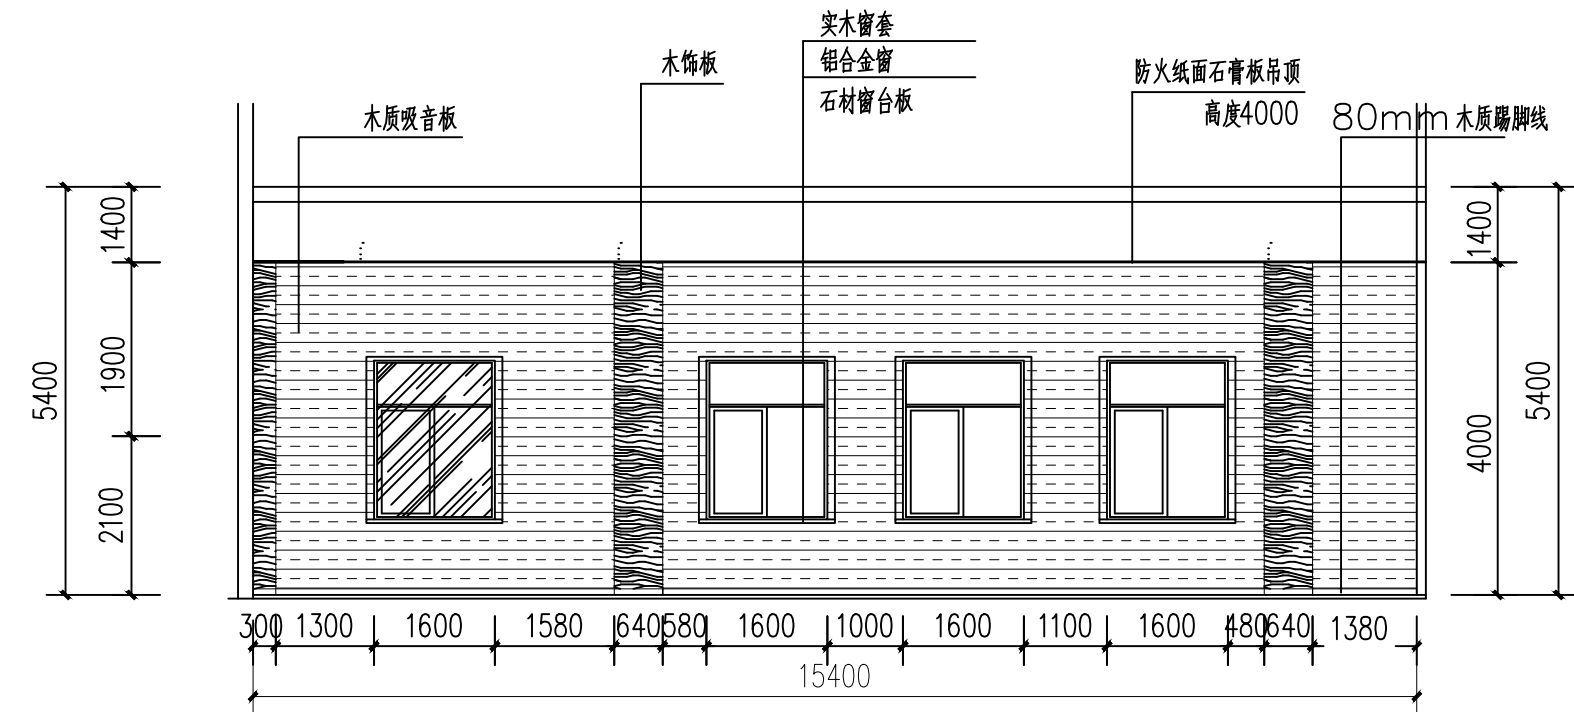

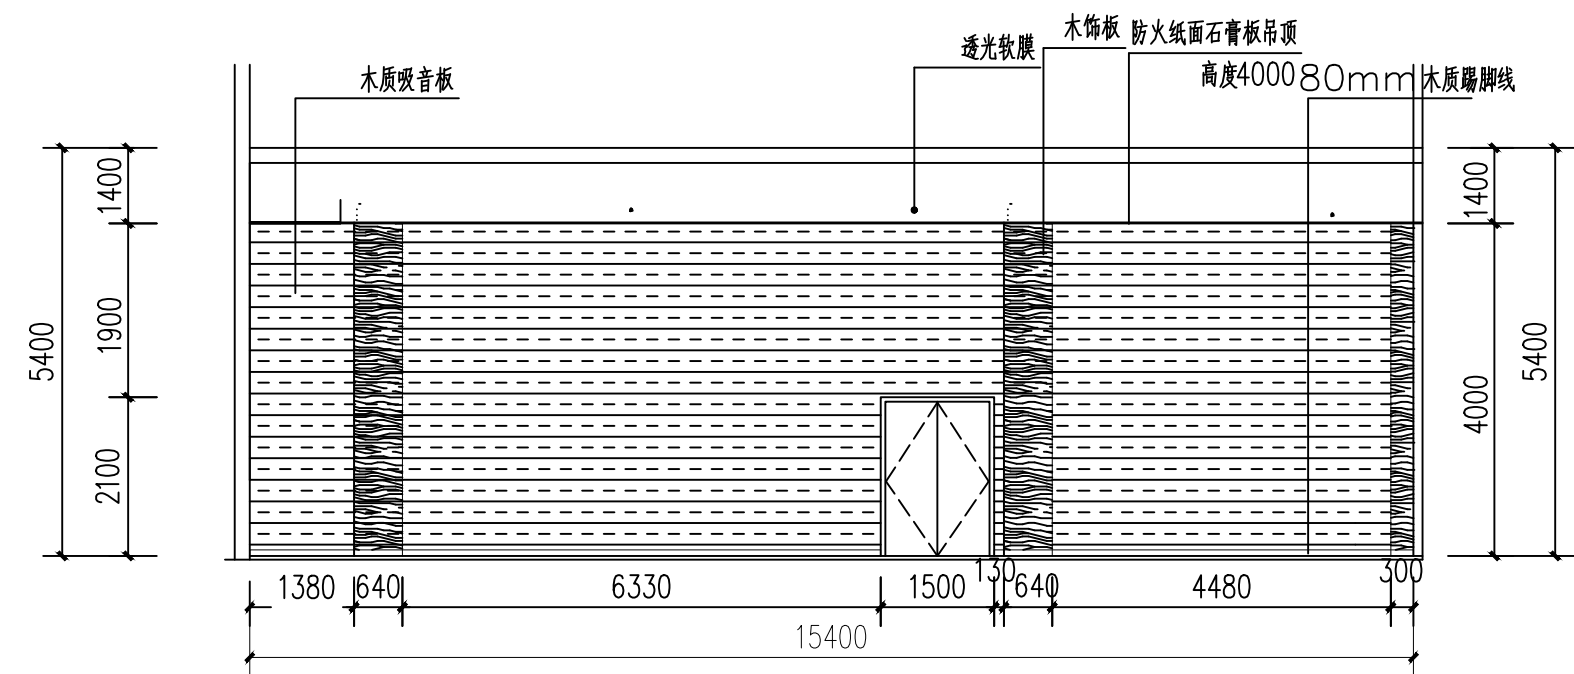

 二层接待室 C立面图 1:100




D 二层接待室 D立面图 1:100


注：装修材料燃烧性能等级：
(1).顶棚：A级；墙面：B1级；地面：B1级
(2).隔断、固定家具及其他装饰材料：B2级

项目负责人	焦海娟		校 对	殷 明	子项名称	3#视听会议室	设计号	16409-3	
审 定	焦海娟	任海娟	设 计	孙 科			版本号	01	
审 核	焦海娟		制 图	孙 科			图 册	建筑	
专业负责人	殷 明		所 长	樊 爽	图 名	二层接待室立面图	图 号	20	
							日 期	2018.11	

暖通	给排水
建筑	电气

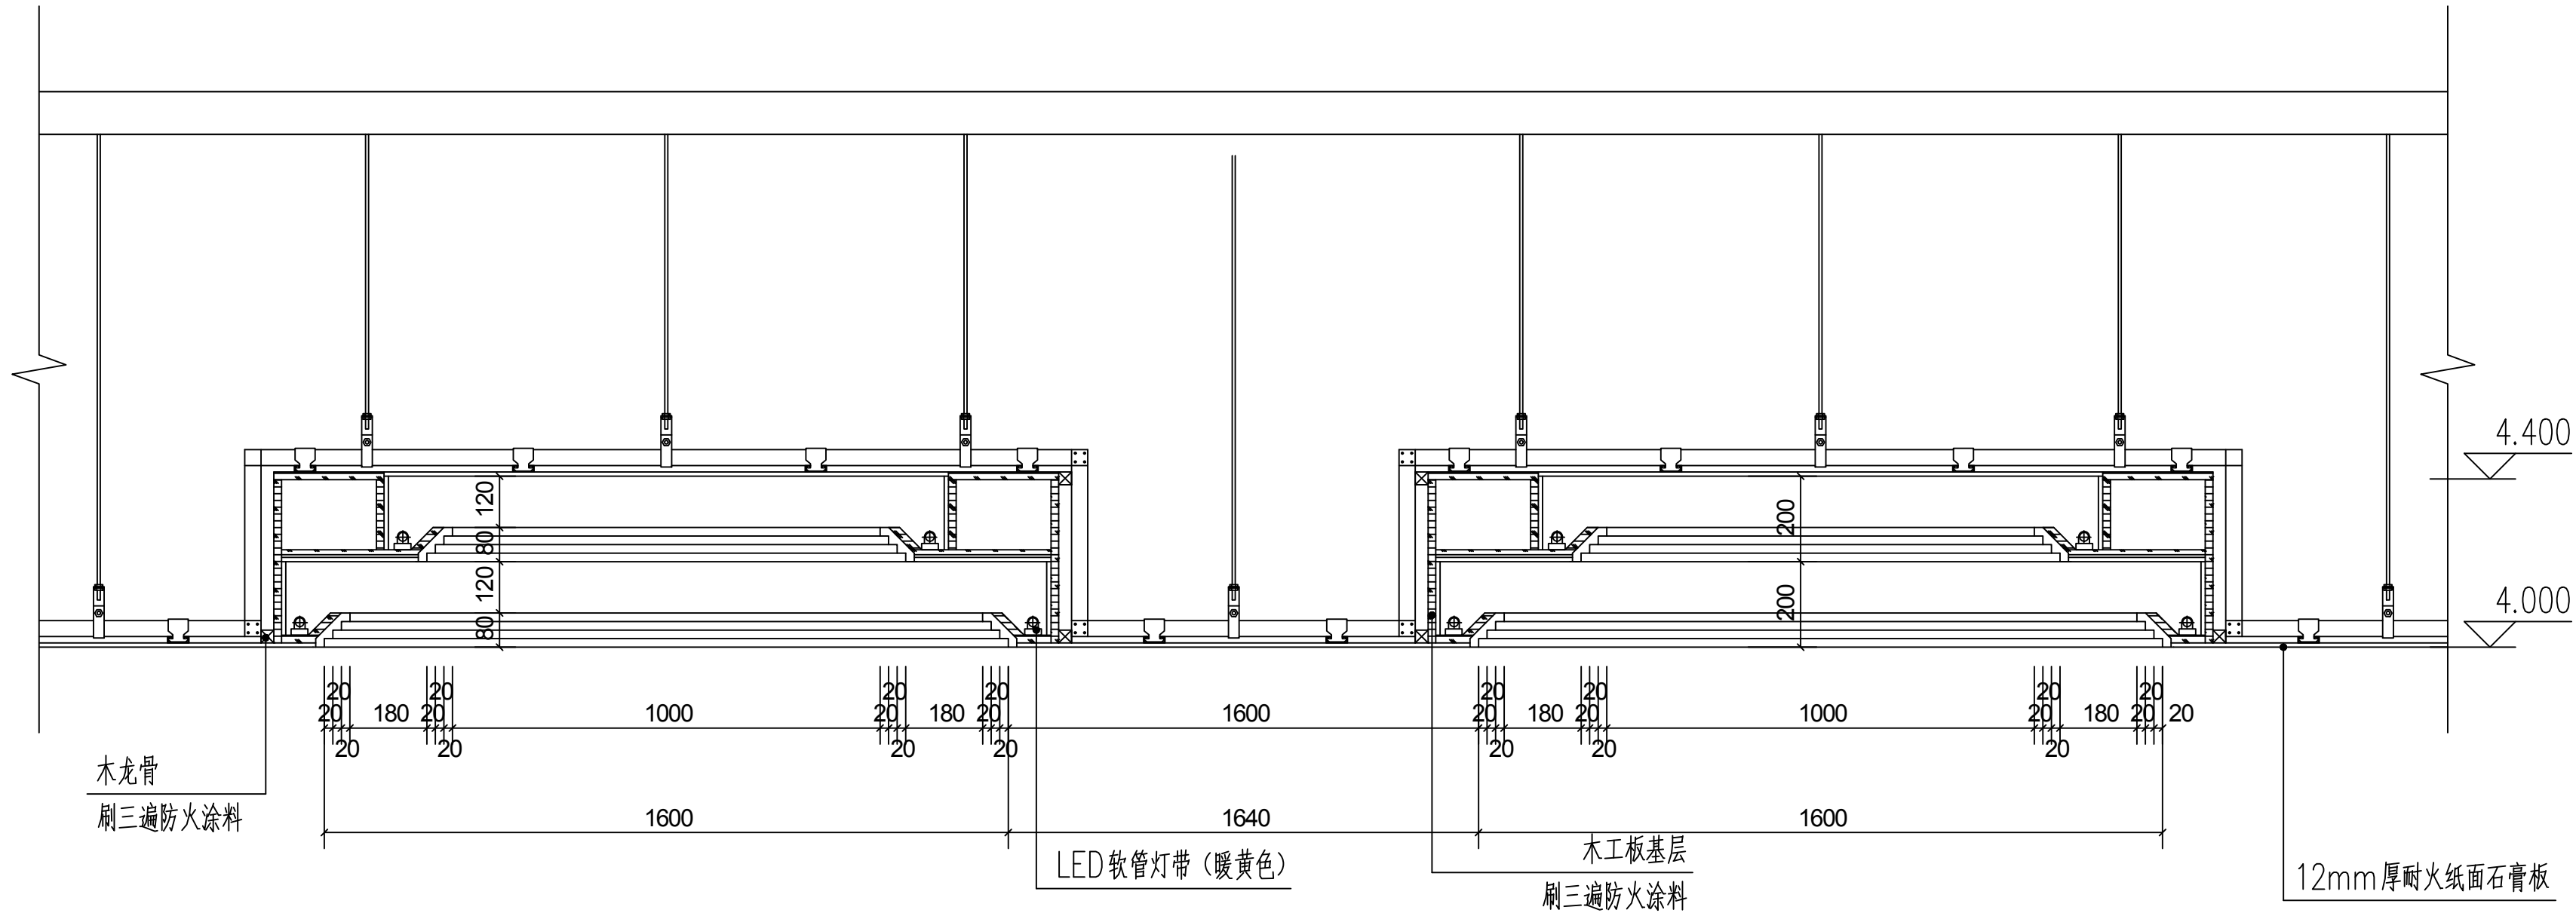


一层食堂吊顶节点详图 1:15

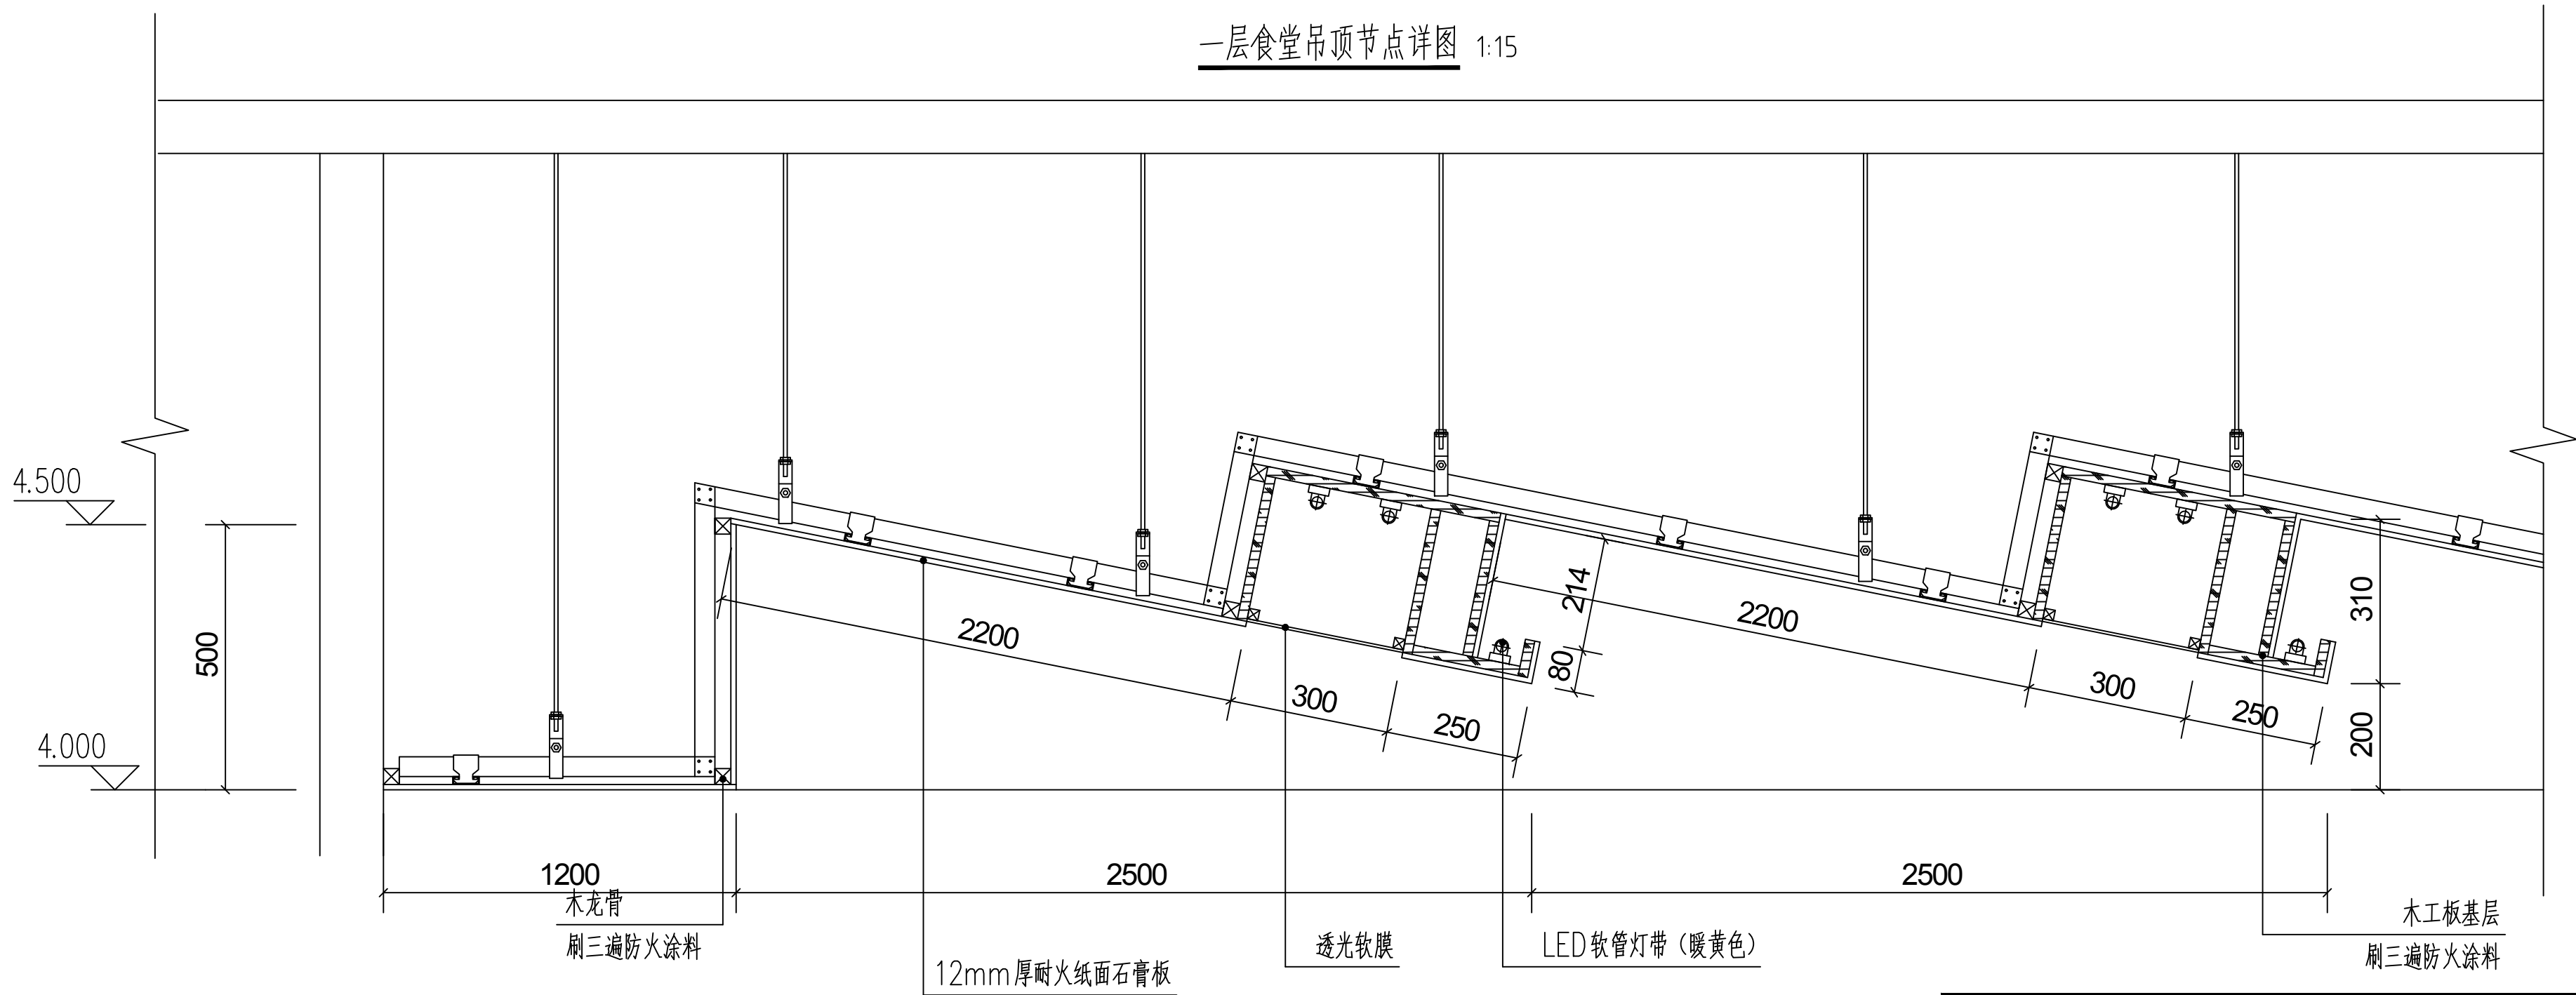

二层多功能厅吊顶节点详图 1:15

陕西省建筑设计研究院						工程名称	建工路50号院危旧房改造			
项目负责人	焦海娟	焦海娟	校 对	殷 明		子项名称	3#视听会议室	设计号	16409-3	
审 定	焦海娟		设 计	孙 科				版本号	01	
审 核	焦海娟		制 图	孙 科				图 别	建施	
专业负责人	殷 明		所 长	樊 森		图 名	节点详图一	图 号	21	
								日 期	2018.11	


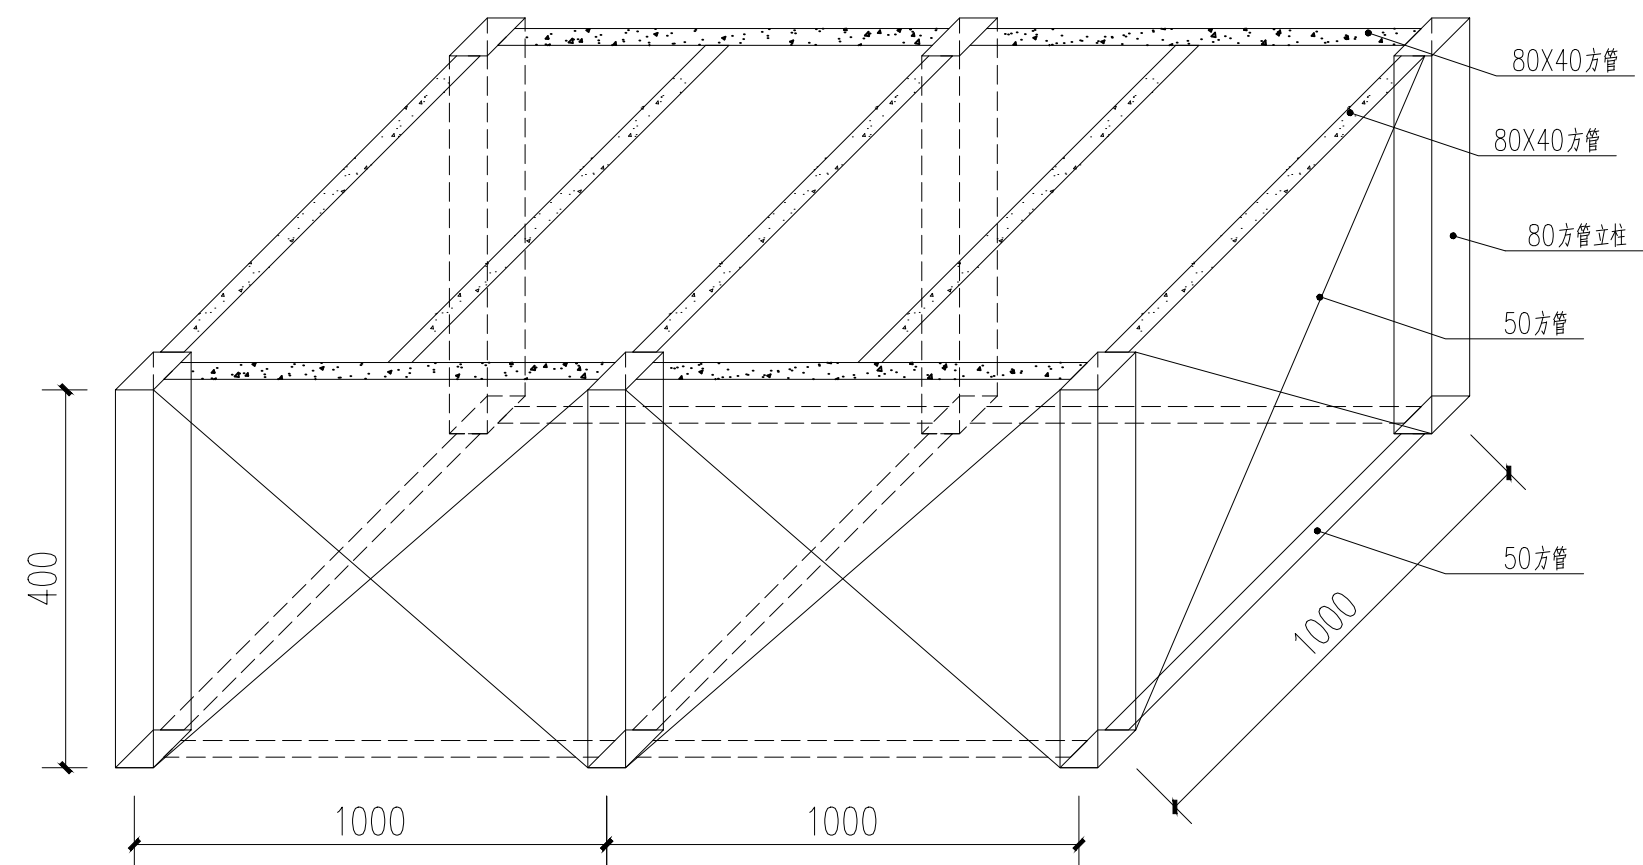[illegible]

二层多功能厅主席台做法

此图为 $2m^2$ 的布置，主席台按此叠加布置

做法:1.木地板面层


2.40mm厚松木板

3.80×40×4扁管


4. 连接杆用 50×3 方管与立柱焊接


 
5.80×4方管立柱,下部焊100×100钢板6mm厚

6. 以上型钢均需刷防锈漆2遍, 防火漆2遍。

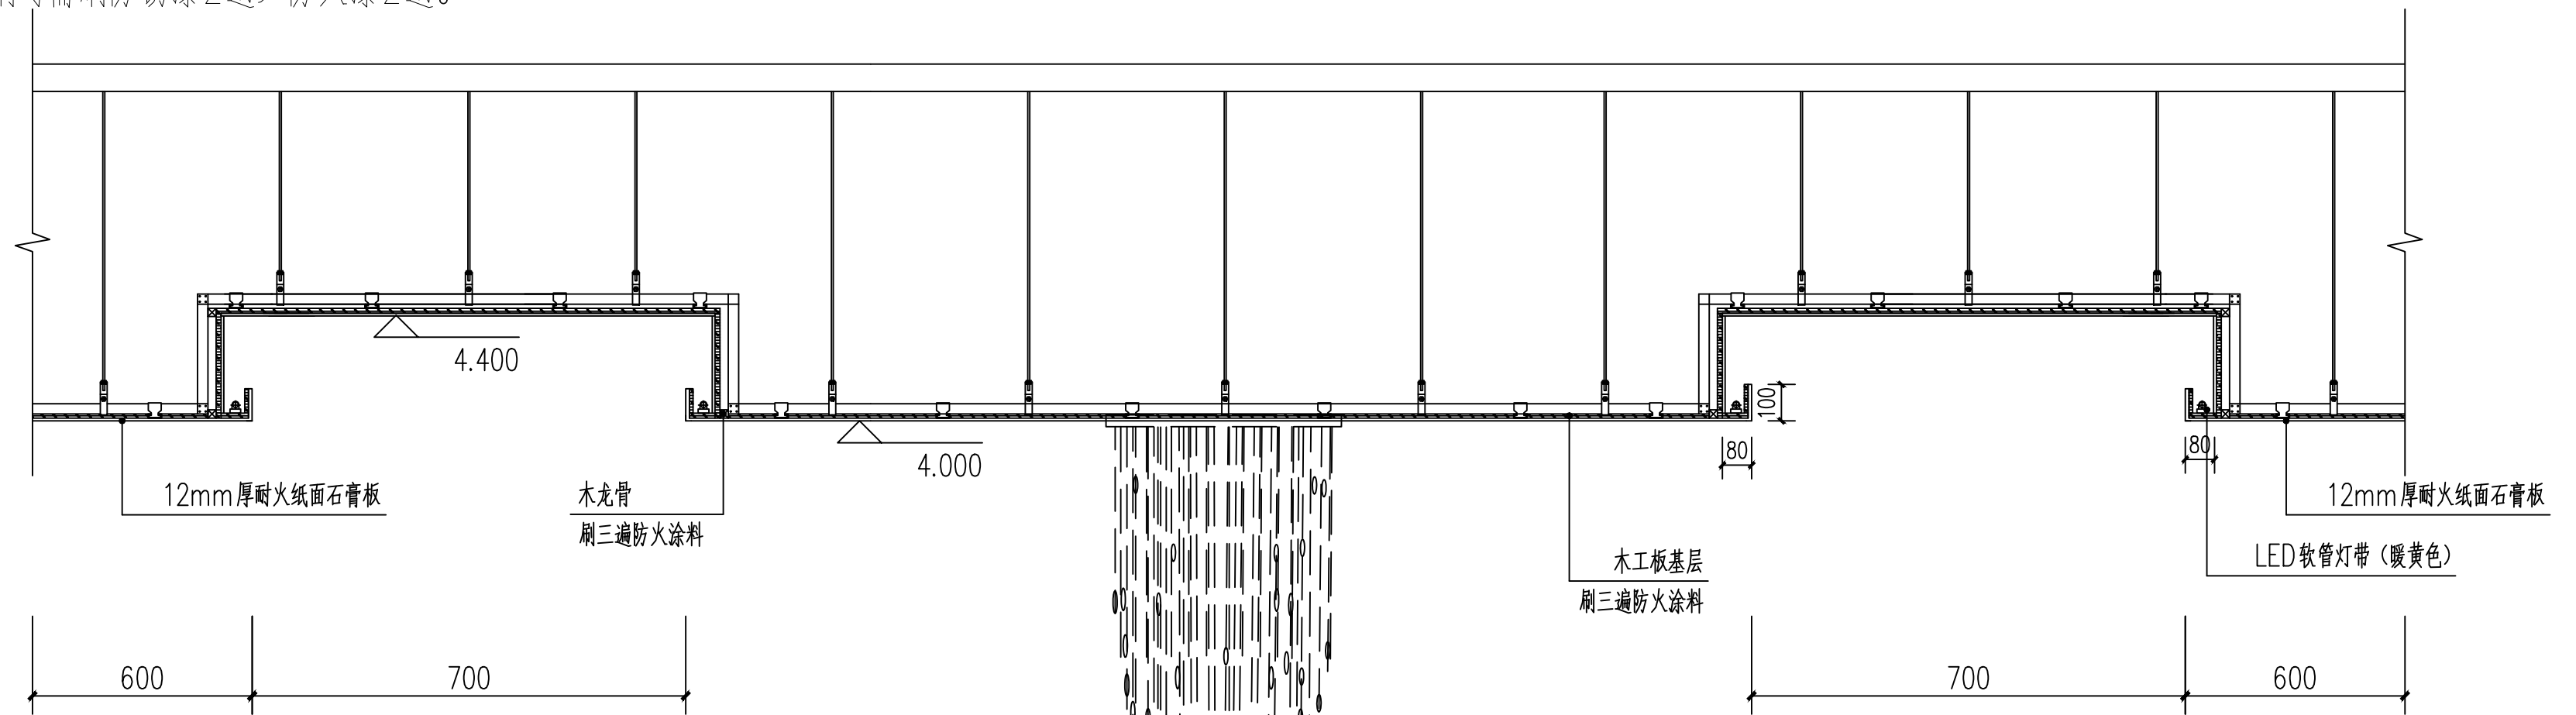

二层等候区吊顶节点详图15

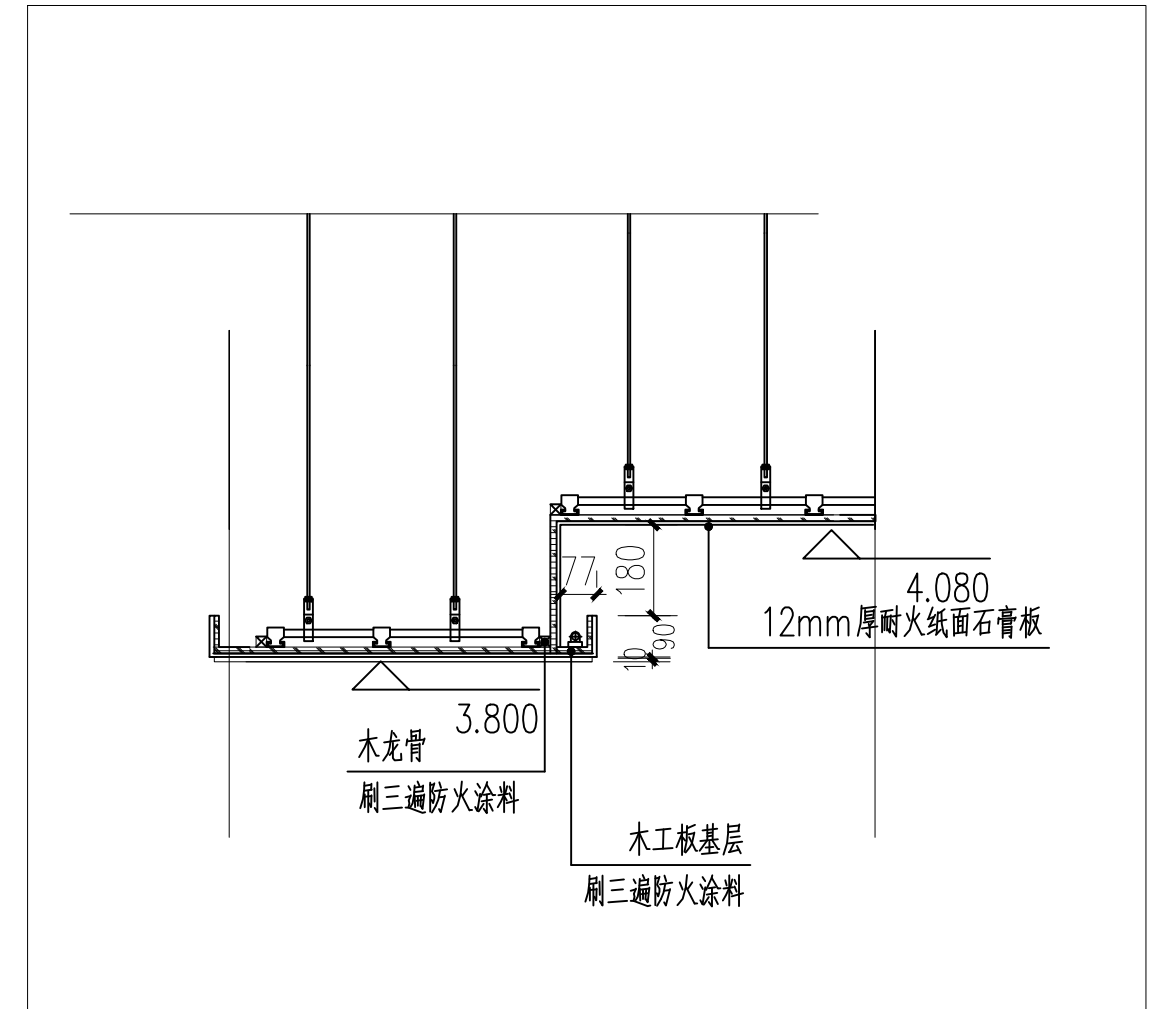

 陕西省建筑设计研究院					工程名称	建工路50号院危旧房改造			
项目负责人		焦海媚		校 对	殷 明	子项名称	3#视听会议室	设计号	16409-3
审 定		焦海媚	 任海明	设 计	孙 科			版本号	01
一层包间吊顶节点详图		焦海媚		制 图	孙 科			图 号	建施 22
其余包间吊顶节点详图		专业负责人	殷 明	所 长	樊 爽	图 名	节点详图二	日期	2018.11

质量信息反馈电话029)83287473

